# Kanton Zürich Richtplan

2-6

## Teilrevision 2018

2.1.2 Karteneintra In der Richtplankarte ist Siedlungsgebiet abschliesse schutzwürdige Ortsbilder darge

Verkehr

## 2.1.3 Massnahmen

#### a) Kanton

Der Kanton setzt die regionalen Richtpläne fess mäss §§ 32 und 89 PBG. Er sorgt dabei für die has Siedlungsentwicklung gemäss den Zielsetzungen (vo.

Er erarbeitet die dazu erforderlichen Grundlagen, name zonenentwicklung, zu den vorhandenen Nutzungsreserven, Baudenkmäler, zur Störfallvorsorge (vgl. Pt. 3.11) sowie zur Und Planungsträgern aller Stufen zugänglich.

Der Kanton Zürich setzt sich im Rahmen der kantonsübergreifenden Zusstafür ein, dass im gesamten Wirtschaftsraum Zürich dieselben Masss Nutzung des Bodens angewandt werden.

Der Regierungsrat erstattet dem Kantonsrat im Rahmen des Raumplanungsbend abre Bericht über den erreichten Stand der Siedlungsentwicklung sowie über die geg Berungsmassnahmen.

#### nen

gemäss den Zielsetzungen und sorgen durch entsprechende Festlegungen und sorgen 


> Antrag der Kommission für Energie, Verkehr und Umwelt vom vom 13. September 2022

Antrag der Kommission für Energie, Verkehr und Umwelt\* vom 13. September 2022

#### 5598 a

### Beschluss des Kantonsrates über die Teilrevision 2018 des kantonalen Richtplans, Kapitel 4.2 «Strassenverkehr», 4.3 «Öffentlicher Verkehr» und 4.9 «Grundlagen»

/						\	
(vom						. )	ĺ

Der Kantonsrat,

nach Einsichtnahme in Antrag und Bericht des Regierungsrates vom 5. Februar 2020 und in den Antrag der Kommission für Energie, Verkehr und Umwelt vom 13. September 2022,

#### beschliesst:

- I. Die Teilrevision 2018 des kantonalen Richtplans, Kapitel 4.2 «Strassenverkehr» und 4.3 «öffentlicher Verkehr» sowie Kapitel 4.9 «Grundlagen», wird festgesetzt.
- II. Die Änderungen der Teilrevision 2018 Kap. 4.7.2 2 «Weitere Flugplätze» sowie die Erledigung der Motion KR-Nr. 177/2015 betreffend Richtplan Kapitel 4.7.2, Eintrag Flugplatz Dübendorf, werden mit der Vorlage 5821 behandelt.
- III. Vom Erläuterungsbericht wird Kenntnis genommen.
- IV. Veröffentlichung im Amtsblatt und in der Gesetzessammlung.
- V. Mitteilung an den Regierungsrat.

Zürich, 13. September 2022

Im Namen der Kommission für Energie, Verkehr und Umwelt

Der Präsident:

Alex Gantner

Die Sekretärin:
Franziska Gasser

<sup>\*</sup>Die Kommission für Energie, Verkehr und Umwelt besteht aus folgenden Mitgliedern: Alex Gantner, Maur (Präsident); Ruth Ackermann, Zürich; Franziska Barmettler, Zürich; Markus Bärtschiger, Schlieren; Sandra Bossert, Wädenswil; Ann Barbara Franzen, Niederweningen; Felix Hoesch, Zürich; Thomas Honegger, Greifensee; Rosmarie Joss, Dietikon; Christian Lucek, Dänikon; Florian Meier, Winterthur; Ulrich Pfister, Egg; Daniela Rinderknecht, Wallisellen; Daniel Sommer, Affoltern am Albis; Thomas Wirth, Hombrechtikon; Sekretärin: Franziska Gasser.

## Übersicht Inhalte Richtplanteilrevisionen

#### Richtplanteilrevision 2016 Star

#### Stand des Verfahrens:

Die Teilrevision wurde in drei Vorlagen aufgeteilt. Vorlage 5396 (Rosengarten) wurde am 25. März 2019, die Vorlagen 5401 (Siedlung, Landschaft, öffentliche Bauten und Anlagen) und 5427 (Verkehr und Versorgung, Entsorgung) am 28. Oktober 2019 vom Kantonsrat festgesetzt. Die Genehmigung durch den Bund ist am 3. März 2021 erfolgt.

#### Inhalt

#### Kapitel 2, Siedlung:

- Pt. 2.2: Überdeckung von Autobahnen und Bahnlinien
- Pt. 2.4: Aktualisierung der Ortsbilder von überkommunaler Bedeutung gemäss den Objekten im ISOS (Bundesinventar der schützenswerten Ortsbilder von nationaler Bedeutung)

#### Kapitel 3, Landschaft:

- Pt. 3.9: Aktualisierung Funktionen Landschaftsverbindungen
- Pt. 3.10: Anpassung Freihaltegebiet Gemeinde Feuerthalen (nur Karte)
- Pt. 3.11: Aktualisierung von geplanten und bestehenden Hochwasserrückhaltebecken

#### Kapitel 4, Verkehr:

- Pt. 4.2: Aufnahme Rosengartentunnel und Streichung Waidhaldetunnel, Zürich
- Pt. 4.2: Streichung Ortsdurchfahrt Egg
- Pt. 4.3: Aufnahme Rosengartentram, Zürich

#### Kapitel 5, Versorgung, Entsorgung:

 Pt. 5.7: Änderung Festlegung Kompostier- und Vergärungsanlagen ausserhalb des Siedlungsgebiets

#### Kapitel 6, Öffentliche Bauten und Anlagen:

- Pt. 6.2: Aufnahme Gebietsplanung ETH Hönggerberg, Zürich
- Pt. 6.2: Aufnahme Gebietsplanung Kasernenareal, Zürich
- Pt. 6.3: Standortfestlegung Kantonsschule Uetikon a.S.
- Pt. 6.5: Erweiterung und Erneuerung Wildnispark Zürich Langenberg, Langnau a.A.
- Pt. 6.5: Anpassung Realisierungshorizont Eishockey und Sportzentrum Zürich
- Pt. 6.6: Erweiterung äusserer Sicherheitsperimeter Justizvollzugsanstalt Pöschwies, Regensdorf

#### Richtplanteilrevision 2017

#### Stand des Verfahrens (September 2022):

Die Richtplanteilrevision 2017 wurde dem Bund im Dezember 2021 zur Genehmigung eingereicht. Davon ausgenommen ist die Vorlage 5517c. Sie wurde am 22. August 2022 vom Kantonsrat festgesetzt.

#### Inhalt

#### Kapitel 4, Verkehr:

 Pt. 4.7.1: Anpassung Abgrenzungslinie und Flughafenperimeter Flughafen Zürich gemäss angepasstem SIL-Objektblatt

#### Kapitel 5, Versorgung, Entsorgung:

- Pt. 5.3: Streichung der Spalten «Fläche Stand 2014», «Abbauvolumen Stand 2014» und «Restvolumen Stand 2014»
- Pt. 5.3: Umbenennung und Erweiterung Materialgewinnungsgebiet Oberembrach, Bächli
- Pt. 5.3: Aufnahme Materialgewinnungsgebiet Wil/Rafz, Wil II.2
- Pt. 5.7: Anpassung von Flächen und Volumina bei zwei Deponien und Streichung der Spalte «Restvolumen (Stand 2014)»
- Pt. 5.7: Anpassungen von Verbrennungskapazitäten und Zeithorizonten bei mehreren Kehrichtverbrennungsanlagen sowie Präzisierungen bei den Massnahmen zur Abfallplanung

#### Kapitel 6, Öffentliche Bauten und Anlagen:

• Pt. 6.2: Aufnahme Gebietsplanung Lengg, Zürich

#### Richtplanteilrevision 2018 Stand des Verfahrens (Juni 2022):

Die Teilrevision wurde in zwei Vorlagen aufgeteilt. Vorlage 5597a wurde am 25. Oktober 2021 vom Kantonsrat festgesetzt. Vorlage 5598a wurde am 13. September 2022 von der KEVU an den Kantonsrat überwiesen.

#### Inhalt

#### Kapitel 3, Landschaft:

• Pt. 3.9: Aufnahme neu beantragte Landschaftsverbindung Rüti (Oberlandautobahn)

#### Kapitel 4, Verkehr:

- Pt. 4.2: Aktualisierung der Realisierungshorizonte mehrerer Vorhaben (Strassenverkehr)
- Pt. 4.2: Aufnahme Halbüberdeckung Schlosstal, Winterthur
- Pt. 4.3: Streichung der Ersatzvarianten 15b und 27b (Schienenverkehr)

#### Kapitel 6, Öffentliche Bauten und Anlagen:

- Pt. 6.2: Aufnahme Gebietsplanung Kantonsspital Winterthur
- Pt. 6.3: Neubau Zentrum für Zahnmedizin, Zürich
- Pt. 6.3: Neubau Kantonsschule Zimmerberg, Wädenswil
- Pt. 6.3: Neubau Bildungszentrum Zürichsee, Horgen, Filiale Uetikon a.S.

#### Rot: Änderungen gegenüber dem festgesetzten Richtplan

Änderungen der Mehrheit der Kommission für Energie, Verkehr und Umwelt gegenüber dem Antrag des Regierungsrates vom 5. Februar 2020 (Vorlage 5598)

[...] Minderheitsanträge

## Kanton Zürich Richtplan

## Inhalt

4	Verkehr	4.2-1
4.2	Strassenverkehr	4.2-1
4.2.1	Ziele	4.2-1
4.2.2	Karteneinträge	4.2-1
4.2.3	Massnahmen	4.2-10
4.3	Öffentlicher Verkehr	4.3-1
4.3.1	Ziele	4.3-1
4.3.2	Karteneinträge	4.3-1
4.3.3	Massnahmen	4.3-7
4.9	Grundlagen	4.9-1
K	Richtplankarte (Ausschnitte)	K-1
K 1	4.2 Strassenverkehr, Nr. 32, Tunnel Ebnet	K-1
K 2	4.3 Öffentlicher Verkehr, Nr. 15, Direktverbindung Zürich–Rupperswil	K-1
К 3	4.3 Öffentlicher Verkehr, Nr. 27, Brüttenertunnel	K-2

0912022 4.2-1

### 4 Verkehr

#### 4.2 Strassenverkehr

#### 4.2.1 Ziele

Das Strassennetz dient sowohl dem motorisierten Individualverkehr, dem strassengebundenen öffentlichen Verkehr und dem Transport von Gütern wie auch dem Fuss- und Veloverkehr. Zusammen und in Abstimmung mit dem Schienennetz (vgl. Pt. 4.3) stellt es die Erreichbarkeit der Siedlungsgebiete sicher und verknüpft diese untereinander sowie mit ausserkantonalen Gebieten. Das Strassennetz ist unter dem Gesichtspunkt der Siedlungs- und Landschaftsqualität, der Umweltvorsorge, der wirtschaftlichen Leistungsfähigkeit und Standortattraktivität, der Sicherheit und der reibungslosen Verkehrsabwicklung zu erneuern, zu optimieren und zu ergänzen. Netzergänzungen und Ausbauten zur Beseitigung von Stausituationen und zur Entlastung belasteter Gebiete haben Priorität.

Die sichere und umweltverträgliche Nutzung des Strassennetzes ist in erster Linie mit *organisatorischen Massnahmen* zu gewährleisten. Zur Steigerung der Lebensqualität sind Entlastungen von Wohngebieten zu verwirklichen und dauerhaft zu sichern. Der Durchgangsverkehr ist konsequent auf das übergeordnete Strassennetz zu lenken und allfällige Stauräume sind möglichst ausserhalb empfindlicher Gebiete anzuordnen. Wo erforderlich, ist die intermodale Gesamtleistung durch Kapazitätserweiterungen für den motorisierten Individualverkehr und den strassengebundenen öffentlichen Verkehr zu steigern.

Der langfristigen Erhaltung der Verkehrsinfrastruktur wird bei der Planung von künftigen Infrastrukturvorhaben Rechnung getragen. Die entsprechenden Interventionszeiträume sowie die dafür notwendigen Mittel werden mit den Neubauvorhaben koordiniert. Neu- und Ausbauten von Strassen haben sich in ihrer Erschliessungswirkung am bestehenden Siedlungsgebiet zu orientieren und zusammenhängende Naherholungsräume zu schonen.

#### 4.2.2 Karteneinträge

In der Richtplankarte sind Hochleistungs- und Hauptverkehrsstrassen abschliessend festgelegt. Während bei Hochleistungsstrassen die möglichst sichere und reibungslose Bewältigung des Verkehrs im Vordergrund steht, sind an Hauptverkehrsstrassen Gestaltungsmassnahmen zur Verbesserung der Siedlungsqualität vorzusehen, soweit die Verkehrsbelastung das zulässt.

Hochleistungsstrassen sowie Hauptverkehrsstrassen, die als national bedeutende Verbindungsachsen gelten, sind gemäss Abb. 4.1 als Nationalstrassen vorzusehen. Die Übernahme in das Nationalstrassennetz setzt die Aufnahme in den entsprechenden Netzbeschluss des Bundes voraus.

Die Zuordnung und Funktion der Strassen wird wie folgt festgelegt:

Strassenklassierung	Funktion	Instrument für Festlegung
Hochleistungsstrassen (HLS)	Übergeordnete Achsen mit hoher Leistungsfähigkeit:	Kantonaler Richtplan
(1123)	<ul> <li>Möglichst sichere und reibungslose Bewältigung des MIV;</li> <li>Umfassende Lärmschutzmassnahmen im Bereich von Wohngebieten.</li> </ul>	(Für Nationalstrassen ist zudem die Aufnahme in den Netz- beschluss des Bundes erforderlich)
Hauptverkehrsstrassen (HVS)	Wichtige Achsen, die zusammen mit den HLS das übergeordnete Strassennetz bilden:	
	Kanalisieren des Verkehrs möglichst abseits lärmempfindlicher Nutzungen;	
	Strassenraum dient MIV, ÖV, Fuss- und Veloverkehr;	
	Gestaltungsmassnahmen zur Verbesserung der Siedlungsqualität.	
Verbindungsstrassen	Anbindung von Siedlungsgebieten und Erholungsschwerpunkten an das übergeordnete Strassennetz:	Regionaler Richtplan
	Siedlungsorientierte Strassenraumgestaltung.	

4.2-2

Zur vorsorglichen Trasseesicherung wurden insgesamt mehr Strassenbauvorhaben in den Richtplan aufgenommen, als innerhalb des Planungshorizonts von 25 Jahren realisiert werden können. Auf Grund begrenzter finanzieller Mittel ist eine Priorisierung der einzelnen Vorhaben unumgänglich. Erste Priorität kommt dabei – neben dem Unterhalt und der Lärmsanierung bestehender Strassen – den vom Bund beschlossenen Hochleistungsstrassen zu, die zur Aufrechterhaltung der Funktionsfähigkeit des übergeordneten Netzes erforderlich sind. Umfahrungsstrassen wurden nach Massgabe ihrer Gesamtwirkung im Sinne der Zielsetzungen (vgl. Pt. 4.2.1) priorisiert.

Für Neuanlagen werden lediglich die generelle Lage und der voraussichtliche Realisierungshorizont bestimmt. Die konkrete Linienführung und die bauliche Ausgestaltung ist Sache der Projektierung gemäss Strassengesetzgebung. Begleitmassnahmen, die für das Erreichen und dauerhafte Sichern der Entlastungswirkung oder zur Begrenzung negativer Auswirkungen eines Strassenbauvorhabens erforderlich sind, bilden einen integralen Projektbestandteil und sind spätestens mit der Inbetriebnahme der Neuanlage zu realisieren. Mit Neubauvorhaben verknüpfte Abklassierungen von Strassenabschnitten werden in der Karte bezeichnet, soweit sie bereits lokalisiert werden können.

In der Richtplankarte sind zudem die Autobahnraststätten gemäss Art. 6 der Nationalstrassenverordnung (NSV) festgelegt.

Soweit Strassen der Groberschliessung von öffentlichen Bauten und Anlagen im kantonalen Interesse dienen (vgl. Pt. 6), werden diese ebenfalls im Richtplan festgelegt.

Nr.	Objekt	Strassenklassierung	Vorhaben	Realisierungs- horizont
1a	Stadttunnel Zürich, Anschluss Zürich-Brunau– Anschluss Dübendorf- Neuguet	Städtische Hochleistungsstrasse (Nationalstrasse / als Nationalstrasse vorzusehen)	Neubau von 4-streifigem Tunnel mit unterirdischem Halbanschluss in den tiefergelegten Sihlquai (Nr. 5), abzustimmen mit Grundwasserschutz. Keine zusätzlichen Anschlüsse an das oberirdische Strassennetz, Halbanschluss Sihlhölzli als solchen beibehalten, Abbruch Sihlhochstrasse, stadtverträgliche Begleitmassnahmen und restriktive Parkraumpolitik (vgl. Pt. 4.5.2)	kurzfristig, primär weiter zu verfolgen des Vorhaben
1b	Seetunnel Zürich, Anschluss Zürich-Brunau– Anschluss Dübendorf- Neuguet	Städtische Hochleistungsstrasse (Nationalstrasse / als Nationalstrasse vorzusehen)	Neubau von 4-streifigem Tunnel, stadtverträgliche Begleitmassnahmen und restriktive Parkraumpolitik	Ersatzvariante, falls Nr. 1a nicht realisierbar
1c	Seebeckentunnel Zürich	Städtische Hochleistungsstrasse	Neubau von Tunnel, um den Grossraum Bellevue zu entlasten; stadtverträgliche Begleitmassnahmen, evtl. Parkhaus mit Parkhauseinfahrt beim Kongresshaus, evtl. neue Parkhauseinfahrt zum Opéra- Parkhaus	mittelfristig (Realisierung unabhängig von 1a und 1b)
2	Adlisbergtunnel, Anschluss Zürich-Tiefen- brunnen–Unterirdische Verzweigung Zürichberg	Hochleistungsstrasse (als Nationalstrasse vorzusehen)	Neubau von 2-streifigem Tunnel mit Anbindung an den Stadttunnel (Nr. 1a), Begleitmassnahmen	mittel- bis langfristig (bis ca. 2030)
3	A52, Wehrenbachtobel- tunnel, Anschluss Zürich- Burgwies–Anschluss Waltikon	Hochleistungsstrasse	Neubau von 2-streifigem Tunnel mit Anbindung an Adlisbergtunnel (Nr. 2) bzw. Seetunnel (Nr. 1b), Abklassierung Forchstrasse, Begleitmassnahmen	langfristig (nach 2035)
4	Lärmsanierung Grünau, Zürich	Hauptverkehrsstrasse (Nationalstrasse)	Lärmsanierung im Bereich der bestehenden Wohngebiete	kurzfristig (bis ca. <del>2016</del> 2022)
5	Westast Zürich	Hauptverkehrsstrasse (Nationalstrasse)	Ausbau Westast, unterirdischer Halbanschluss Sihlquai, tiefergelegtes Sihlquai und Begleitmassnahmen in Koordination mit Stadttunnel (Nr. 1a)	kurz- bis mittelfristig
6	Rosengartentunnel Zürich	Hauptverkehrsstrasse	Neubau von mehrstreifigem Tunnel Wipkingerplatz–Bucheggplatz– Hirschwiesenstrasse, Abklassierung Rosengarten- und Bucheggstrasse zwischen Röschibachstrasse und Bucheggplatz, Begleitmassnahmen (in Koordination mit Pt. 4.3.2 Nr. 4)	kurz- bis mittelfristig
7	A1L, Einhausung Schwamendingen, Zürich	Städtische Hochleistungsstrasse (Nationalstrasse)	Lärmsanierung im Bereich der bestehenden Wohngebiete	kurzfristig (bis ca. <del>2018–2022</del> 2024)
8	Verlängerung Glattalstrasse, Zürich	Hauptverkehrsstrasse	Neubau von 2-streifiger Strasse, Abklassierung Schaffhauserstrasse (Zürich Seebach und Opfikon), Begleitmassnahmen	mittel- bis langfristig

Nr.	Objekt	Strassenklassierung	Vorhaben	Realisierungs- horizont
9	Verlängerung Birchstrasse, Zürich-Seebach	Hauptverkehrsstrasse	Neubau von 2-streifigem Tunnel, abzustimmen mit Grundwasserschutz, Abklassierung Binzmühle- und Schaffhauserstrasse, Begleitmassnahmen	mittel- bis langfristig
10	A1, Nordumfahrung Zürich (Gubrist), Limmattaler Kreuz– Anschluss Zürich-Seebach	Hochleistungsstrasse (Nationalstrasse)	Ausbau auf 6 Fahrstreifen (abzustimmen mit Moorschutz), Ausbau Niederholzstrasse (Weiningen) als Verbindungsstrasse, Überdeckungen bei beiden Gubristtunnel-Portalen, bei Äbnet (Zürich-Affoltern/Regensdorf, vgl. Pt. 3.9.2 Nr. 4), bei Chöschenrüti (Zürich/Rümlang, vgl. Pt. 3.9.2 Nr. 3) sowie zwischen Anschluss Zürich-Seebach und Stelzen (Opfikon), Begleitmassnahmen	Inbetriebnahme 3. Röhre kurzfristig, anschliessend Instandsetzung 1. und 2. Röhre
11	A1, Limmattal, Anschluss Dietikon–Limmattaler Kreuz	Hochleistungsstrasse (Nationalstrasse)	Ausbau auf 8 Fahrstreifen (abzustim- men mit Moorschutz), Überdeckungen im Bereich der Wohn- und Naherholungs- gebiete sowie weitere Massnahmen zum grossräumigen Lärmschutz	langfristig (nach 2030)
12	Westumfahrung Dietikon	Hauptverkehrsstrasse	Neubau von 2-streifiger Strasse, Begleitmassnahmen in Koordination mit Kt. AG	mittel- bis langfristig
13	Ortsdurchfahrt Bickwil, Obfelden	Hauptverkehrsstrasse	Tieferlegung mit Überdeckung im Kernbereich, Begleitmassnahmen	kurzfristig
14	Umfahrung Ottenbach	Hauptverkehrsstrasse	Neubau von 2-streifiger Strasse, Abklassierung Muri- und Obfelderstrasse, Begleitmassnahmen	kurzfristig
15	Nordumfahrung Adliswil	Hauptverkehrsstrasse	Neubau von 2- streifigem Tunnel, Abklassierung Zürichstrasse, Begleitmassnahmen	mittel- bis langfristig
17	Hirzeltunnel	Hochleistungsstrasse (als Nationalstrasse vorzusehen)	Neubau von 2-streifigem Tunnel mit Möglichkeit für späteren Vollausbau auf 4 Fahrstreifen, Abklassierung Zuger- und Rückbau Sihltalstrasse (in Koordination mit Pt. 3.7.2 Nr. 5), Begleitmassnahmen	mittelfristig
20	Umfahrung Binz, Maur	Hauptverkehrsstrasse	Neubau von 2-streifigem Tunnel als Zubringer zum Wehrenbachtobel- tunnel (Nr. 3), Abklassierung Zollikon- und Binzstrasse, Anpassung Siedlungs- gebiet und Begleitmassnahmen	langfristig (Trasseesicherung)
21	Umfahrung Schwerzenbach	Hauptverkehrsstrasse	Neubau von 2-streifiger Strasse, Abklassierungen, Begleitmassnahmen	langfristig (Trasseesicherung)

Nr.	Objekt	Strassenklassierung	Vorhaben	Realisierungs- horizont
22	Glattalautobahn, Verzweigung Zürich-Nord– Verzweigung Baltenswil	Hochleistungsstrasse (Nationalstrasse)	Neubau von 4-streifigem Tunnel zur Entlastung der A1 im mittleren Glattal (in Koordination mit Pt. 3.9.2 Nr. 3); Sicherstellung der Leistungsfähigkeit und der städtebaulichen Einordnung des Verflechtungsbauwerks bis über Autobahneinfahrt 62/Zürich-Seebach; ab östlichem Tunnelende Überdeckung des oberirdisch geführten Abschnitts bis zur Verknüpfung mit der A1 im Raum Baltenswil; landschaftsverträgliche Einbettung der Bauwerke in Koordination mit der Zulaufstrecke zum geplanten Brüttenertunnel (Pt. 4.3.2 Nr. 27a); Ausbau A1 zwischen Anschluss Neuguet und Verzweigung Brüttisellen auf 6 Fahrstreifen (abzustimmen mit Moorschutz); Ausbau A51 zwischen Verzweigung Zürich-Nord und Anschluss Flughafen auf 6 Fahrstreifen sowie Umgestaltung der Halbanschlüsse Werft und Flughafen; zweiter Halbanschluss Opfikon, Begleitmassnahmen	mittelfristig
23	A1, Verzweigung Baltenswil– Anschluss Töss	Hochleistungsstrasse (Nationalstrasse)	Ausbau A1 zwischen Verzweigung Baltenswil und Anschluss Töss auf 8 Fahrstreifen (in Koordination mit Pt. 3.9.2 Nrn. 28 und 39)	mittel- bis langfristig
24	Flughofstrasse Rümlang	Hauptverkehrsstrasse	Verlegung Flughofstrasse in Abstimmung mit Plangenehmigungsverfahren für Flug- hafenausbauten, Verlegung und Überbrückung der Glatt und Gewässer- revitalisierung Glatt (vgl. Pt. 3.4.2 Nr. 7)	mittel- bis langfristig
25	Wehntalerstrasse, Regensdorf–Anschluss Affoltern	Hauptverkehrsstrasse	Ausbau der bestehenden Strasse auf drei Fahrstreifen, abzustimmen mit Moorschutz	mittel- bis langfristig

Nr.	Objekt	Strassenklassierung	Vorhaben	Realisierungs- horizont
26	A53, Oberlandautobahn, Anschluss Oberuster– Kreisel Betzholz	Hochleistungsstrasse (als Nationalstrasse vorzusehen)	Neubau von 4-streifiger Autobahn zwischen Anschluss Uster-Ost und Verzweigung mit der Forchautostrasse beim Anschluss Ottikon sowie Ausbau der Forchautostrasse zwischen Anschluss Ottikon und Anschluss Betzholz zur Nationalstrasse (in Koordination mit Pt. 3.9.2 Nr. 31); landschafts- und siedlungsverträgliche Einbettung insbesondere im Bereich der Tunnelportale; im Bereich Isert Weiher in Koordination mit dem Amphibienlaichgebiet von nationaler Bedeutung Nr. ZH 322; Anschluss Wetzikon-West in Koordination mit geplantem Parkhaus für die Spinnerei Floos (oberirdische Parkierung als Übergangslösung); Prüfung einer Integration de Übertragungsleitung Heusberg-Betzholz in das neu zu erstellende Autobahntrassee; Rückbau Kreisel Betzholz, Abklassierung Aathalstrasse (Uster), Zürichstrasse (Seegräben), Zürcher- und Rapperswilerstrasse (Wetzikon) sowie Zürichstrasse (Hinwil), Begleitmassnahmen	
27	Westtangente Wetzikon	Hauptverkehrsstrasse	Neubau von 2-streifiger Strasse als flankierende Massnahme zur Oberland- autobahn (Nr. 26), Begleitmassnahmen	kurzfristig
28	Ortsdurchfahrt Pfäffikon	Hauptverkehrsstrasse	Neubau von 2-streifiger Strasse, abzustimmen mit Grundwasserschutz, Abklassierung, Begleitmassnahmen	langfristig (Trasseesicherung)
29	Westtangente Pfäffikon	Hauptverkehrsstrasse	Neubau von 2-streifiger Strasse, Abklassierung Uster-, Tumbelen- und Pilatusstrasse	mittel- bis langfristig
30	Moosackerstrasse Uster	Hauptverkehrsstrasse	Neubau von 2-streifiger Strasse, Abklassierung Riediker-, Talacker-, Zentral- und Zürichstrasse, Begleitmassnahmen	kurz- bis mittelfristig
31	Uster-West	Hauptverkehrsstrasse	Neubau von 2-streifiger Strasse, abzustimmen mit Moorschutz, Abklassierung Berchtold- und Winter- thurerstrasse, Begleitmassnahmen	kurz- bis mittelfristig
32	A1, Umfahrung Winterthur, Anschluss Töss–Anschluss Oberwinterthur	Hochleistungsstrasse (Nationalstrasse)	Ausbau auf bis zu 8 durchgehend 6 Fahrstreifen zur Leistungssteigerung Engpassbeseitigung und Entlastung der Stadt Winterthur, Umgestaltung Anschluss Töss, Verlegung der Autobahn in Tunnel durch Ebnet, Freilegung der Töss und Stadtreparatur, Überdeckung Wülflingen, verkehrlich flankierende Massnahmen und Begleitmassnahmen (besserer Lärmschutz)	mittel-bis langfristig mittelfristig; Koordinationsstand: Zwischenergebnis
33	Tieflegung Untere Vogelsangstrasse, Winterthur	Hauptverkehrsstrasse	Neubau von 2-streifiger Strasse in Tieflage mit Umnutzung Zürcher- strasse, u.a. zur Erschliessung von Zentrumsgebiet Nr. 6 (vgl. Pt. 2.3.2)	kurz- bis mittelfristig

[1]

09|2022 4.2-7

Minderheitsantrag: Ulrich Pfister, Sandra Bossert, Hans Egli (in Vertretung von Christian Lucek), Barbara Franzen, Alex Gantner, Daniela Rinderknecht

Objekt Nr. 32, A1, Umfahrung Winterthur, Anschluss Töss–Anschluss Oberwinterthur

Vorhaben

Ausbau auf maximal 6 Fahrstreifen zur Engpassbeseitigung und Entlastung der Stadt Winterthur, Überdeckung Wülflingen, verkehrlich flankierende Massnahmen und Begleitmassnahmen (besserer Lärmschutz); Prüfung Anpassung der Linienführung im Raum Töss zur Freilegung der Töss, stadtverträgliche Gestaltung des Anschlusses und bessere Anbindung von Dättnau, Prüfung Halbüberdeckung Schlosstal.

Realisierungshorizont

gemäss Antrag Regierung V 5598: mittel- bis langfristig

Folgeantrag Richtplankarte

Festlegung gemäss Antrag Regierung V 5598

Nr.	Objekt	Strassenklassierung	Vorhaben	Realisierungs- horizont
34	Heiligbergtunnel Winterthur	Hauptverkehrsstrasse	Neubau von mehrstreifigem Tunnel im Anschluss an tiefergelegte Untere Vogelsangstrasse (Nr. 33), Abklassierung Breitestrasse, Begleitmassnahmen	mittelfristig
35	Zentrumserschliessung Neuhegi-Grüze	Hauptverkehrsstrasse	Neubau von 2-streifiger Strasse zur Erschliessung von Zentrumsgebiet Nr. 7 (vgl. Pt. 2.3.2); Querung der SBB-Anlagen mittels Brückenbauwerk (Führung über Riet- und Bahndamm- strasse als Ersatzvariante, falls Brücken- lösung nicht realisierbar); genaue Lage der Tunnelportale in Prüfung, Begleitmassnahmen	kurz- bis mittelfristig
36	Äussere Nordumfahrung (Teil Ost), Verzweigung Winterthur-Nord– Verzweigung Bülach	Hochleistungsstrasse (als Nationalstrasse vorzusehen)	Neubau von 4-streifiger Autobahn, Linienführung zu prüfen in Koordi- nation mit Nr. 32, Abklassierungen, Begleitmassnahmen	langfristig, primär weiter zu ver- folgendes Vorhaben (Ersatzvarianten: Nrn. 38, 39, 42, 43)
37	Äussere Nordumfahrung (Teil West), Verzweigung Bülach– Verzweigung Wettingen	Hochleistungsstrasse (als Nationalstrasse vorzusehen)	Neubau von 4-streifiger Autobahn, Linienführung zu prüfen in Koordi- nation mit Kt. AG; abzustimmen mit Moorschutz, Abklassierungen, Rückbau im Bereich Neeracherried, Begleitmassnahmen	langfristig, (Trasseesicherung), primär weiter zu ver- folgendes Vorhaben (Ersatzvariante: Nrn. 47 [Bereich Höri] und 48)
38	Taggenbergtunnel	Hauptverkehrsstrasse (als Nationalstrasse vorzusehen)	Neubau von 2-streifigem Tunnel, Abklassierung, Begleitmassnahmen	langfristig (Ersatzvariante zu Nr. 36)
39	Untertunnelung Pfungen	Hauptverkehrsstrasse (als Nationalstrasse vorzusehen)	Neubau von 2-streifigem Tunnel, abzustimmen mit Grundwasser- schutz, Abklassierung, Begleitmassnahmen	langfristig (Ersatzvariante zu Nr. 36)
40	A4, Weinland, Verzweigung Winterthur- Nord–Anschluss Kleinandelfingen	Hochleistungsstrasse (Nationalstrasse)	Ausbau auf 4 Fahrstreifen	mittel-bis langfristig kurzfristig
41	Umfahrung Ossingen	Hauptverkehrsstrasse	Neubau von 2-streifiger Strasse, Abklassierung Andelfinger- und Steinerstrasse, Begleitmassnahmen; Linienführung und mögliche Tunnel- variante prüfen	mittelfristig
42	Umfahrung Embrach	Hauptverkehrsstrasse (als Nationalstrasse vorzusehen)	Neubau von 2-streifiger Strasse, Abklassierung Winterthurerstrasse	langfristig (Ersatzvariante zu Nr. 36)
43	Dettenbergtunnel	Hauptverkehrsstrasse (als Nationalstrasse vorzusehen)	Neubau von 2-streifigem Tunnel, Abklassierung Weiacherstrasse, Begleitmassnahmen	mittelfristig (Ersatzvariante zu Nr. 36)
45	A50/A51, Autobahn- zusammenschluss Bülach- Glattfelden	Hochleistungsstrasse (als Nationalstrasse vorzusehen)	Ausbau auf 4 Fahrstreifen (in Koordination mit Pt. 3.9.2 Nr. 50)	kurz <del>- bis</del> <del>mittel</del> fristig

Nr.	Objekt	Strassenklassierung	Vorhaben	Realisierungs- horizont
46	Umfahrung Eglisau	Hauptverkehrsstrasse (als Nationalstrasse vorzusehen)	Neubau von 2-streifiger Strasse, Abklassierung Schaffhauser- und Zürcherstrasse, Begleitmassnahmen	kurz- bis mittelfristig
47	Umfahrung Höri– Neeracherried	Hauptverkehrsstrasse	Neubau von 2-streifiger Strasse, Abklassierung Wehntalerstrasse (Höri) und Dielsdorferstrasse (Neerach), Ausbau Dielsdorferstrasse zwischen Riedt und Neerach als Verbindungsstrasse, etappiertes Vorgehen für schnellstmöglichen Rückbau aller Strassen im Bereich Neeracherried	kurzfristig (Bereich Höri: Ersatzvariante zu Nr. 37)
48	Umfahrung Dielsdorf– Sünikon	Hauptverkehrsstrasse	Neubau von 2-streifiger Strasse, (abzustimmen mit Moorschutz), Abklassierung Wehntalerstrasse, Begleitmassnahmen	mittelfristig (Ersatzvariante zu Nr. 37)
49	Erschliessung nationaler Innovationspark, Hubstandort Zürich	Groberschliessungsstrasse für öffentliche Bauten und Anlagen im kantonalen Interesse; kein Netzelement	Neubau von 2-streifiger, siedlungsorientierter Strasse zur Erschliessung des nationalen Innovationsparks, Hubstandort Zürich (vgl. Pt. 6.2.2); ein Anschluss an die Wangenstrasse, Stadt Dübendorf und Gemeinde Wangen-Brüttisellen; abzustimmen mit Festlegungen des kantonalen Gestaltungsplans	kurzfristig

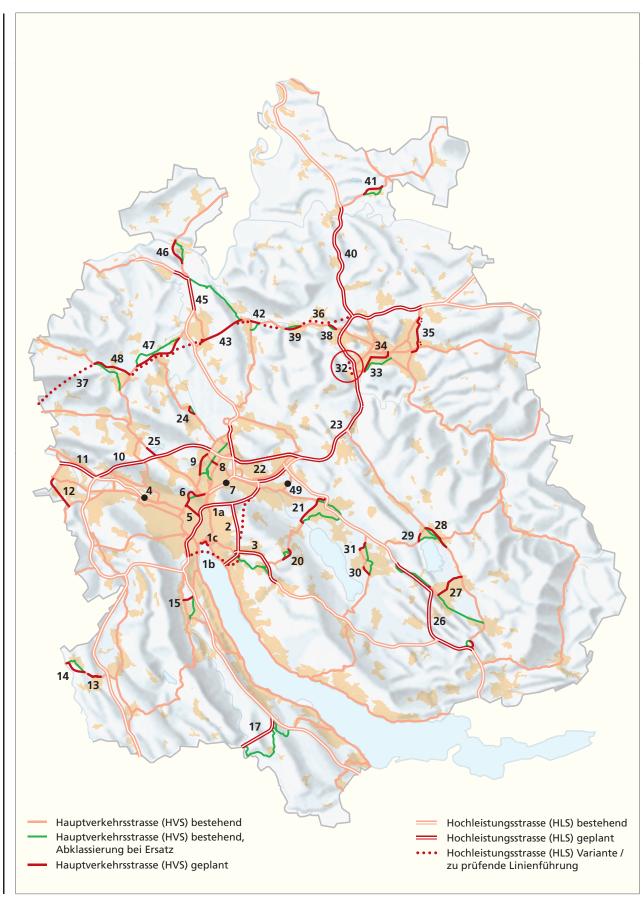


Abb. 4.1: Übergeordnetes Strassennetz und Infrastrukturvorhaben (Nummern beziehen sich auf vorangehende Liste)

**4.2-9** 0912022

#### 4.2.3 Massnahmen

#### a) Kanton

Der Kanton steuert den Ausbau und die Erneuerung des Strassennetzes über das mit der Gesamtverkehrsplanung abzustimmende Strassenbauprogramm (vgl. Pt. 4.1.3 a). Er erarbeitet im Rahmen von regionalen Gesamtverkehrskonzepten die erforderlichen Grundlagen zur Beurteilung von Zweckmässigkeit und Dringlichkeit baulicher und betrieblicher Massnahmen (Strategie HVS) und passt das übergeordnete Strassennetz gegebenenfalls den neuen Erkenntnissen an. Der Kanton setzt sich beim Bund dafür ein, dass die Fertigstellung des Zürcher Hochleistungsstrassennetzes, der wirtschaftlichen Bedeutung des Kantons entsprechend, kurz-, mittel- und langfristig konsequent vorangetrieben wird.

Der Kanton realisiert und betreibt in Zusammenarbeit mit dem Bund ein *integriertes Verkehrsmanagement* mit den Elementen Verkehrsbeeinflussung auf Hochleistungsstrassen, regionale Verkehrssteuerung und Parkraummanagement und sorgt damit für eine optimierte Nutzung des Strassennetzes im Sinne der Ziele (vgl. Pte. 4.1.1 und 4.2.1). Zur Verkehrsbeeinflussung auf Hochleistungsstrassen ist mit der Steuerung der Zufahrten bereits ausserhalb des inneren Agglomerationsraumes zu beginnen. Priorität kommt der Gewährleistung eines möglichst homogenen Verkehrsflusses auf den Hochleistungsstrassen, der Fahrplanstabilität des strassengebundenen öffentlichen Verkehrs sowie dem Schutz der Wohnbevölkerung vor schädlichen oder lästigen Einwirkungen zu. Der Kanton überwacht die laufende Entwicklung und den Stand der Zielerreichung im Rahmen des Gesamtverkehrscontrollings (vgl. Pt. 4.1.3).

Der Bund realisiert bauliche Massnahmen an *Hochleistungsstrassen* zur Leistungssteigerung bzw. zur Beseitigung von Engpässen, sofern betriebliche Massnahmen allein zur Aufrechterhaltung ihrer Leistungsfähigkeit und Sicherheit nicht ausreichen. Bund und Kanton sorgen für eine Minimierung der negativen Auswirkungen von Ausbauten durch entsprechende Begleitmassnahmen, insbesondere innerhalb von Wohngebieten. Sie planen und realisieren diese Begleitmassnahmen gleichzeitig mit den Ausbauvorhaben und stellen den Einbezug der betroffenen Regionen und Gemeinden sicher.

Der Kanton gewährleistet durch bauliche Gestaltung und betriebliche Massnahmen den sicheren und angepassten Verkehr auf den *Hauptverkehrsstrassen*. Er sorgt mit entsprechenden Sanierungsprogrammen für eine Minimierung der schädlichen Auswirkungen, insbesondere des Lärms. An sensiblen Streckenabschnitten können besondere Lärmvorschriften erlassen werden. Der Kanton sorgt durch regelmässige Kontrollen für deren Einhaltung. Auf Achsen und in Gebieten mit Kapazitätsengpässen steigert er die intermodale Gesamtleistung durch eine angemessene Bevorzugung des öffentlichen Verkehrs. [2] Treten verkehrliche Behinderungen auf, trifft der Kanton Massnahmen zur Verbesserung des öffentlichen Verkehrs. Bei steuerungstechnischen Massnahmen für den öffentlichen Verkehr (Busbevorzugung an den Knoten, Lichtsignalsteuerungen) sind die konkreten Auswirkungen auf den Individualverkehr gering zu halten. Er Der Kanton fördert den Fuss- und Veloverkehr durch die Bereitstellung sicherer, attraktiver und zusammenhängender Wege (vgl. Pt. 4.4.3).

#### b) Regionen und Gemeinden

In den regionalen Richtplänen sind – in Ergänzung zum übergeordneten Strassennetz – Verbindungsstrassen zu bezeichnen.

Regionen und Gemeinden wirken im Rahmen von regionalen Gesamtverkehrskonzepten bei der Überprüfung und Konkretisierung von Richtplanvorhaben mit, insbesondere bei der Planung von Begleitmassnahmen. Sie entwickeln Massnahmen zur Verbesserung der Strassenraumgestaltung, vor allem in städtisch geprägten Räumen, bei Ortsdurchfahrten und bei Haltestellen des öffentlichen Verkehrs, und bezeichnen diese in den regionalen Richtplänen.

09 | 2022

2 Minderheitsantrag: Barbara Franzen, Ruth Ackermann, Hans Egli (in Vertretung von Christian Lucek), Ulrich Pfister, Sandra Bossert, Alex Gantner, Daniela Rinderknecht

#### Ergänzung 4. Absatz

... des öffentlichen Verkehrs. Massnahmen zur Leistungssteigerung des strassengebundenen öffentlichen Verkehrs (wie Anpassung der Verkehrssteuerung und Busbevorzugung an Knoten) sind so auszugestalten, dass die Auswirkungen auf den Individualverkehr möglichst gering gehalten werden. Der Kanton fördert ...

4.2-11

09 | 2022

#### 4.3 Öffentlicher Verkehr

#### 4.3.1 Ziele

Der öffentliche Verkehr im Kanton Zürich wird mittels eines koordinierten Angebots von Bahn, Tram, Bus, Schiff und Seilbahn sichergestellt und ist zentraler Bestandteil von attraktiven umweltfreundlichen Transportketten. Er zeichnet sich durch eine hohe spezifische Leistungsfähigkeit, einen effizienten Ressourcen-Einsatz und geringe Emissionen aus und entspricht dadurch in hohem Masse den Zielen der schweizerischen wie auch der kantonalen Umwelt- und Raumordnungspolitik. Das Angebot ist auf die Bedürfnisse des Arbeits- und Ausbildungsverkehrs als auch des Freizeit- und Einkaufsverkehrs auszurichten. Siedlungs- und Erholungsschwerpunkte inner- und ausserhalb des Kantons Zürich sollen mit attraktiven Verbindungen in das Netz des öffentlichen Verkehrs eingebunden werden. Bei der Planung der nötigen Infrastrukturanlagen sind die Bedürfnisse des lokalen, regionalen, nationalen und internationalen Verkehrs gleichermassen zu berücksichtigen.

Die Verkehrsinfrastruktur ist zeit- und sachgerecht zu erhalten und zu erneuern, um einen sicheren Betrieb, einen wirkungsvollen Lärmschutz und eine lange Lebensdauer gewährleisten zu können. Der Zürcher Verkehrsverbund (ZVV) sorgt für ein koordiniertes, auf wirtschaftliche Grundsätze ausgerichtetes Verkehrsangebot mit einheitlicher Tarifstruktur. Zur Sicherstellung der Leistungsfähigkeit des strassengebundenen öffentlichen Verkehrs wird dieser, wo erforderlich, gegenüber dem motorisierten Individualverkehr angemessen bevorzugt (vgl. Pt. 4.2.1).

#### a) Fernverkehr

Die Städte Zürich und Winterthur sowie der Flughafenbahnhof sind an das europäische Eisenbahn-Hochleistungsnetz anzuschliessen. Für eine optimale Einbindung des Kantons Zürich in das nationale Schienennetz sollen vermehrt auch Stadtbahnhöfe und grössere Gemeinden im Glatt- und Limmattal durch Fernverkehrszüge direkt bedient werden, sodass umsteigefreie Verbindungen in die Städte anderer Kantone entstehen.

#### b) S-Bahn, Mittel- und Feinverteiler

Grosse Siedlungsgebiete werden mit der S-Bahn erschlossen und untereinander vernetzt. Mit der Weiterentwicklung des S-Bahn-Systems wird prioritär die Beseitigung von Engpässen im bestehenden Netz, die weitere Verdichtung und die Gewährleistung kurzer Reisezeiten angestrebt.

Ergänzend dazu erschliessen Bus, Tram und Stadtbahn gemäss Angebotsverordnung Gebiete, die im 400 m-Einzugsbereich einer Haltestelle mindestens 300 Einwohnerinnen und Einwohner, Arbeits- oder Ausbildungsplätze aufweisen, und stellen die Anbindung an die S-Bahn sicher.

In den Stadtlandschaften und urbanen Wohnlandschaften (vgl. Pt. 1.3) ist das Angebot des öffentlichen Verkehrs in Abstimmung mit der Siedlungsentwicklung und nach Massgabe der finanziellen Möglichkeiten zu verdichten. In Siedlungsschwerpunkten wird mindestens der Viertelstundentakt angestrebt. In dünn besiedelten Räumen stellt der öffentliche Verkehr die Grundversorgung sicher.

Haltestellen des öffentlichen Verkehrs sollen zu Fuss und mit Velos gut erreichbar sein.

#### c) Konzessionierter Reisebusverkehr

Der konzessionierte Reisbusverkehr deckt spezielle Verkehrsbedürfnisse ab, die vom System des öffentlichen Verkehrs nicht oder nicht in der gewünschten Art erbracht werden können. Dazu zählen Fahrten mit Reisecars, Direktverbindungen zu Feriendestinationen und Ausflugszielen, Skibusse usw. (vgl. Art. 7 ff. PBG). Für diese Verkehre sind Haltestellen (Terminals und Haltepunkte) mit guter Anbindung an den öffentlichen Verkehr vorzusehen (vgl. Art. 42 VPB).

#### 4.3.2 Karteneinträge

Zur langfristigen Sicherstellung einer effizienten und umweltverträglichen Mobilität sind alle aus heutiger Sicht notwendigen *Infrastrukturvorhaben* am Schienennetz bezeichnet.

Für den konzessionierten Reisebusverkehr werden zudem folgende Haltestellen festgelegt:

- Zürich, Sihlquai, Carparkplatz (bestehend). Längerfristig ist ein Ersatzstandort mit sehr guter Anbindung an den öffentlichen Verkehr zu suchen.
- Flughafen Zürich, Busvorfahrt (bestehend).

Schliesslich werden *Korridor*e für die kontinuierlich zu verbessernde Einbindung des Kantons Zürich in den internationalen Schienenverkehr festgelegt (vgl. Abb. 4.2).

Nr.	Objekt/Strecke	Erschliessungsfunktion	Vorhaben	Realisierungs- horizont
3	Tram ETH Hönggerberg, Zürich	Tramerschliessung Hönggerberg	Tramverlängerung Milchbuck–Buchegg- platz–ETH Hönggerberg–Glaubten- strasse–Oerlikon; Nachfragepotenzial, Machbarkeit sowie Linienführung prüfen	mittel- bis langfristig
4	Rosengartentram	Tramtangente Zürich-Nord–Zürich-West/ Zürich-Süd	Verbindung Milchbuck–Bucheggplatz– Wipkingerplatz–Hardplatz– Albisriederplatz (in Koordination mit Pt. 4.2.2 Nr. 6)	kurz- bis mittelfristig
5	Verzweigung Hard– Altstetten, Zürich	S-Bahn, Fernverkehr, Güterverkehr	Ausbau auf Doppelspur (Tangentiallinie)	langfristig
6	Station Zürich-Herdern, Zürich	Veranstaltungsbahnhof	Neubau Haltestelle für Sonderzüge bei Grossveranstaltungen im Stadion Hardturm	langfristig (Trasseesicherung)
7	Station Friesenberg, Zürich	S-Bahn	Verschiebung der Haltestelle auf östliche Seite der Friesenbergstrasse	kurz- bis mittelfristig
	Binz–Triemli, Zürich		Vollständiger Ausbau auf Doppelspur	langfristig (Trasseesicherung)
8	Brunau–Langnau	S-Bahn	Ausbau auf Doppelspur	langfristig (Trasseesicherung)
9	Riesbachtunnel, Zürich	S-Bahn	Neubau zweite Röhre und Ausbau Bahnhof Stadelhofen	mittelfristig
10	Stettbach–Zoo Zürich	Lufseilbahn	Neubau Luftseilbahn zur Erschliessung des Zoos Zürich; landschaftliche Ein- gliederung sicherstellen; vor Inbetrieb- nahme Parkplatz- und Verkehrsregime im Raum Stettbach für die Anwohnerschaft verträglich ausgestalten	kurz- bis mittelfristig
11	Erweiterung Glattalbahn	Stadtbahn	Flughafen–Kloten Industrie–Bassersdorf (in Koordination mit Nr. 12)	mittelfristig
			Giessen–Bahnhof Dübendorf – Flugplatz Dübendorf–Bahnhof Dietlikon (in Koordination mit Nr. 12 und abgestimmt auf Entwicklung Flugplatzareal)	mittelfristig
			Zusammenschluss Bassersdorf–Bahnhof Dietlikon (Nachfragepotenzial und Linienführung prüfen)	langfristig
12	Tramnetz Zürich–Glattal	Tramerschliessung von Zentrumsgebieten im Glattal	Verlängerung Tramlinie Seebach– Bhf. Opfikon–Bhf. Kloten (in Koordination mit Nr. 11)	langfristig
			Verlängerung Tramlinie Schwamendingen-Altried–Dietlikon (in Koordination mit Nr. 11)	mittelfristig
13	Seebach– Glattbrugg/Opfikon	Güterverkehr	Ausbau auf Doppelspur	langfristig (Trasseesicherung)
14	Seebach–Oerlikon	S-Bahn	Ausbau auf Doppelspur	langfristig (Trasseesicherung)

Nr.	Objekt/Strecke	Erschliessungsfunktion	Vorhaben	Realisierungs- horizont
15 <del>a</del>	Direktverbindung Zürich–Rupperswil Honerettunnel (Portal Zürich/Altstetten)	Fernverkehr	Tunnelverbindung aus dem Raum Zürich/Altstetten in Richtung Rupperswil	mittelfristig, primär zu verfolgendes Vorhaben
<del>15b</del>	Honerettunnel (Portal Schlieren)	Fernverkehr	Tunnelverbindung aus dem Raum- Schlieren in Richtung Rupperswil; zusätzliche Doppelspur zwischen Tunnelportal und Zürich	Ersatzvariante, falls Nr. 15a nicht realisierbar
16	Limmattalbahn	Stadtbahn	Hochwertige Erschliessungsachse Altstetten–Schlieren–Dietikon– Killwangen (in Koordination mit Kt. AG); die Linienführung der Limmattalbahn ist im engen Dialog mit den betroffenen Gemeinden festzusetzen; Umsetzung der flankierenden Massnahmen (namentlich Zentrumsentlastung Dietikon und Schlieren Doppelspurausbau der BDWM-Strecke)	kurz- bis mittelfristig (ca. 2019–2022)
16a	Dietikon-Müsli	Stadtbahn	Depot für den Betrieb der Limmattalbahn; Anordnung unter Minimierung des Flächenbedarfs entlang der Gleise des Rangierbahnhofs (in Koordination mit Pt. 3.10.2 Nr. 4); die beanspruchte Fruchtfolgefläche ist durch Rekultivierung von Böden im Gebiet Bifang (Gemeinde Maschwanden) flächengleich und mit der gleichen Güteklasse zu kompensieren	Inbetriebnahme im Zusammenhang mit Limmattalbahn (Nr. 16)
17	Dietikon-Stoffelbach- Bahnhof Dietikon	S-Bahn	Ausbau auf Doppelspur (in Koordination mit Nr. 16)	kurz- bis mittelfristiq
	Bremgarten – Dietikon		Vollständiger Ausbau auf Doppelspur	langfristig (Trasseesicherung)
18	Station Dietikon-Silbern	S-Bahn	Neubau Haltestelle	kurz- bis mittelfristi
19	Uitikon-Waldegg– Ringlikon	S-Bahn	Vollständiger Ausbau auf Doppelspur	langfristig (Trasseesicherung)
20	Altstetten–Zug	S-Bahn	Vollständiger Ausbau auf Doppelspur	langfristig (Trasseesicherung)
21	Zimmerberg-Basistunnel	Fernverkehr, NEAT- Zubringer	Basistunnel Verzweigung Nidelbad (Thalwil)–Litti (Baar)	kurz- bis mittelfristig
22	Station Wädenswil-Reidbach	S-Bahn	Neubau Haltestelle	langfristig (Landsicherung)
23	Wädenswil – Samstagern	S-Bahn	Punktueller Ausbau auf Doppelspur zur Sicherung der Fahrplanstabilität	langfristig (Trasseesicherung)
24	Samstagern–Wollerau	S-Bahn, Fernverkehr	Ausbau auf Doppelspur	langfristig (Trasseesicherung)
25	Herrliberg-Feldmeilen- Rapperswil	S-Bahn	Vollständiger Ausbau auf Doppelspur	mittel- bis langfristig
26	Forchbahn	S-Bahn	Vollständiger Ausbau auf Doppelspur	langfristig (Trasseesicherung)

Nr.	Objekt/Strecke	Erschliessungsfunktion	Vorhaben	Realisierungs- horizont
27 <del>a</del>	Brüttenertunnel Verzweigung Kloten- Dorfnest/Dietlikon- Winterthur (Brüttenertunnel)	S-Bahn, Fernverkehr, Güterverkehr, HGV- Anschluss	Tunnelverbindung Bassersdorf/Dietlikon– Tössmühle sowie Vierspurausbau Dorfnest– Bassersdorf und Entflechtungsbauwerke in Wallisellen, Dietlikon Süd und im Abschnitt Tössmühle–Winterthur Tunnelverbindung; Ausbau auf vier Spuren zwischen Kloten-Dorfnest und Tunnelportal sowie im Raum Dietlikon	kurz- bis mittel- fristig <del>, primär</del> weiter zu verfol- gendes Vorhaben
<del>27b</del>	Verzweigung Hürlistein- Winterthur-	-	Ausbau auf vier Spuren (in Koordination mit Pt. 3.9.2 Nr. 28); Linienführung im Bereich Effretikon prüfen	Ersatzvariante, falls Nr. 27a nicht realisierbar
28	Bassersdorf	Fernverkehr	Wendeanlage für Entlastung Flughafen- bahnhof (in Koordination mit Nr. 27)	kurz- bis mittelfristig
29	Opfikon–Verzweigung Kloten-Dorfnest	S-Bahn, Güterverkehr	Ausbau auf Doppelspur	kurz- bis mittelfristig
30	Glattbrugg–Oberglatt	S-Bahn, Fernverkehr, Güterverkehr	Zusätzliche Spur (in Koordination mit Nrn. 45, 46 und 47)	langfristig (Trasseesicherung)
31	Regensdorf-Watt-Wettingen	S-Bahn	Ausbau auf Doppelspur	mittelfristig
32	Station Regensdorf-Industrie	S-Bahn	Neubau Haltestelle (in Koordination mit Nr. 31)	mittelfristig
33	Uster–Aathal	S-Bahn	Ausbau auf Doppelspur	kurz- bis mittelfristig
	Uster–Jona	_	Vollständiger Ausbau auf Doppelspur, ausgenommen im Bereich der Moorlandschaft von nationaler Bedeutung (ML 106)	langfristig (Trasseesicherung)
34	Rüti–Tann-Dürnten	S-Bahn	Ausbau auf Doppelspur	langfristig (Trasseesicherung)
35	Wetzikon–Effretikon	S-Bahn	Vollständiger Ausbau auf Doppelspur, ausgenommen im Bereich der Moorlandschaft von nationaler Bedeutung (ML 5)	langfristig (Trasseesicherung)
36	Winterthur-Grüze–Bauma	S-Bahn	Ausbau auf Doppelspur	langfristig (Trasseesicherung)
37	Station Winterthur-Grüze	S-Bahn	Ausbau Bahnhof mit Ergänzung Haltestelle Grüze-Nord	mittelfristig
38	Winterthur-Grüze–Aadorf	S-Bahn, Fernverkehr, Güterverkehr	Ausbau auf drei Spuren	mittel- bis langfristig
39	Oberwinterthur–Seuzach	S-Bahn	Ausbau auf Doppelspur	langfristig (Trasseesicherung)
40	Winterthur–Schaffhausen	S-Bahn, Fernverkehr	Ausbau auf Doppelspur und Bau von doppelspurigem Lindbergtunnel (Überprüfung vorsehen)	langfristig (Trasseesicherung)
41	Wülflingen–Pfungen	S-Bahn	Ausbau auf Doppelspur	mittelfristig
	Winterthur–Bülach		Vollständiger Ausbau auf Doppelspur, ausgenommen Dättenbergtunnel	langfristig (Trasseesicherung)

Nr.	Objekt/Strecke	Erschliessungsfunktion	Vorhaben	Realisierungs- horizont
42	Station Winterthur-Töss Försterhaus	S-Bahn	Neubau Haltestelle	langfristig (Landsicherung)
45	Station Höri	S-Bahn	Neubau Haltestelle	mittel- bis langfristig
46	Eglisau–Neuhausen	S-Bahn, Fernverkehr, Güterverkehr	Vollständiger Ausbau auf Doppelspur	langfristig (Trasseesicherung)
47	Eglisau–Kaiserstuhl	S-Bahn	Ausbau auf Doppelspur	langfristig (Trasseesicherung
48	Oberglatt– Niederweningen	S-Bahn	Ausbau auf Doppelspur	lang fristig (Trasseesicherung)

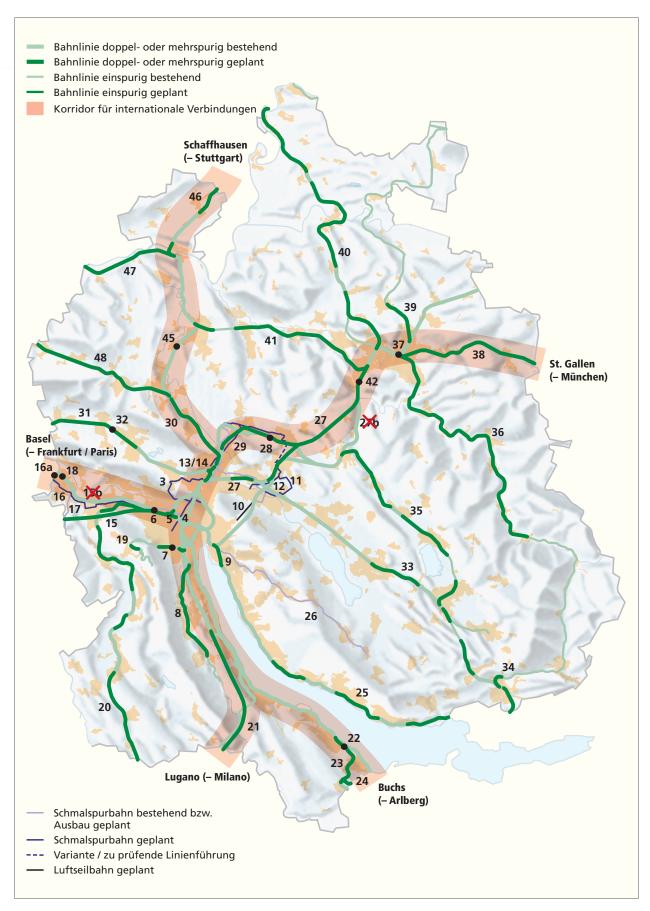


Abb. 4.2: Infrastrukturvorhaben im öffentlichen Verkehr und Korridore für internationale Verbindungen (Nummern beziehen sich auf vorangehende Liste)

09 | 2022 4.3-7

#### 4.3.3 Massnahmen

#### a) Kanton

Der Kanton sorgt für ein attraktives Angebot des öffentlichen Verkehrs, insbesondere durch das Gewähren von Investitions- und Betriebsbeiträgen.

Der Kanton setzt sich für die zeitgerechte Realisierung von leistungsfähigen, schnellen und direkten *internationalen Bahnverbindungen* zu den benachbarten Metropolitanräumen ein. Im Vordergrund stehen dabei die Verbindungen nach Schaffhausen–Stuttgart, Basel–Frankfurt/Paris, Lugano–Milano, St. Gallen–München und nach Buchs–Arlberg (vgl. Abb. 4.2).

Im *nationalen Bahnverkehr* unterstützt der Kanton Projekte zur Verkürzung der Fahrzeiten und zur Erhöhung der Leistungsfähigkeit der öffentlichen Transportmittel zu grösseren Städten und Erholungsschwerpunkten (vgl. Pt. 4.3.1 a). Zur Verkürzung der Fahrzeit zwischen Zürich und Basel ist ein zusätzlicher Juradurchstich erforderlich.

Bei der Überprüfung fehlender Direktverbindungen zwischen den Zentrumsgebieten (vgl. Pt. 2.3.3 a), zu ausserkantonalen Zentren und zu Erholungsschwerpunkten (vgl. Pt. 3.5) sind sowohl die übergeordneten Ziele der Raumentwicklung (vgl. Pt. 1.3) wie auch betriebswirtschaftliche Ziele einzubeziehen und Möglichkeiten von Angebots- und Infrastrukturanpassungen aufzuzeigen. Namentlich ist das Fahrplanangebot im Oberland, Glattund Limmattal sowie am rechten Zürichseeufer zu wichtigen nationalen Zentren und ausserkantonalen Erholungsschwerpunkten zu untersuchen.

Der Kanton setzt sich für die Beschaffung von *lärmarmem Rollmaterial* im Personen- und Güterverkehr ein. Das Umsetzen der *Lärmsanierungsprogramme* des Bundes bezüglich Bahnlärm ist insbesondere zum Schutz der Wohngebiete in den Städten Zürich, Schlieren, Dietikon, Winterthur und Bülach voranzutreiben. Bauliche Lärmschutzmassnahmen sind möglichst siedlungs- und landschaftsverträglich auszugestalten.

Der Kanton sorgt mit den regionalen Gesamtverkehrskonzepten (vgl. Pte. 4.1.1 d und 4.1.3 a) für eine gesamtheitliche Planung der ÖV-Systeme, insbesondere in den Stadtlandschaften Zürich, Winterthur, Glatt- und Limmattal. Bei geplanten Stadtbahnen sind das Trassee freizuhalten und der Betrieb bedarfsgerecht und schrittweise aufzunehmen. Soweit zweckmässig, ist ein Vorlaufbetrieb mit Bussen vorzusehen.

#### b) Regionen und Gemeinden

Die Grundlagen für das Angebot und die Linienführung von Tram und Bus werden im Rahmen von regionalen Gesamtverkehrskonzepten erarbeitet und in die regionalen Richtpläne überführt. Dabei sind auch die notwendigen Massnahmen zur angemessenen Priorisierung des strassengebundenen öffentlichen Verkehrs aufzuzeigen.

#### c) Gemeinden

Die Gemeinden tragen den Festlegungen gemäss Pt. 4.3.2 auf ihrem Gebiet Rechnung und ergreifen die erforderlichen Massnahmen zur Trasseefreihaltung für Stadtbahnen im Bereich kommunaler Strassen.

4.3-8

09 | 2022 4.9-1

#### 4.9 Grundlagen

#### a) Rechtliche Grundlagen

- BV: Bundesverfassung der Schweizerischen Eidgenossenschaft vom 18. April 1999 (SR 101)
- NHG: Bundesgesetz über den Natur- und Heimatschutz vom 1. Juli 1966 (SR 451)
- RPG: Bundesgesetz über die Raumplanung (Raumplanungsgesetz) vom 22. Juni 1979 (SR 700)
- RPV: Raumplanungsverordnung vom 28. Juni 2000 (SR 700.1)
- NSV: Nationalstrassenverordnung vom 7. November 2007 (SR 725.111)
- MinVV: Verordnung über die Verwendung der zweckgebundenen Mineralölsteuer (SR 725.116.21)
- FWG: Bundesgesetz über Fuss- und Wanderwege vom 4. Oktober 1985 (SR 704)
- Bundesgesetz über die zukünftige Entwicklung der Bahninfrastruktur (ZEBG) vom 20. März 2009 (SR 742.140.2)
- Bundesgesetz über die Anschlussgleise vom 5. Oktober 1990 (SR 742.141.5)
- Bundesgesetz über den Anschluss der Ost- und der Westschweiz an das europäische Eisenbahn-Hochleistungsnetz (HGV-Anschluss-Gesetz, HGVAnG) vom 18. März 2005 (SR 742.140.3)
- BSG: Bundesgesetz über die Binnenschifffahrt vom 3. Oktober 1975 (SR 747.201)
- Durchgangsstrassenverordnung (mit Anhängen) vom 18. Dezember 1991 (SR 741.272)
- PBG: Bundesgesetz über die Personenbeförderung (Personenbeförderungsgesetz) vom 20. März 2009 (SR 745.1)
- VPB: Verordnung über die Personenbeförderung vom 4. November 2009 (SR 745.11)
- Verordnung über die Regelung der Schifffahrt auf dem Rhein zwischen Neuhausen am Rheinfall und Rheinfelden vom 3. Juni 1991 (SR 747.224.320)
- LFG: Bundesgesetz über die Luftfahrt vom 21. Dezember 1948 (SR 748.0)
- VIL: Verordnung über die Infrastruktur der Luftfahrt vom 23. November 1994 (SR 748.131.1)
- USG: Bundesgesetz über den Umweltschutz (Umweltschutzgesetz) vom 7. Oktober 1983 (SR 814.01)
- LSV: Lärmschutz-Verordnung vom 15. Dezember 1986 (SR 814.41)
- WaG: Bundesgesetz über den Wald (Waldgesetz) vom 4. Oktober 1991 (SR 921.0)
- PBG: Planungs- und Baugesetz vom 7. September 1975 (LS 700.1)
- Energiegesetz vom 19. Juni 1983 (LS 730.1)
- Gesetz über den Flughafen Zürich (Flughafengesetz) vom 12. Juli 1999 (LS 748.1)
- Verordnung über den Zürcher Fluglärm-Index vom 7. Dezember 2011 (LS 748.15)
- Flughafenfondsgesetz vom 20. August 2001 (LS 748.3)
- Strassengesetz: Gesetz über den Bau und den Unterhalt der öffentlichen Strassen vom 27. September 1981 (LS 722.1)
- PVG: Gesetz über den öffentlichen Personenverkehr vom 6. März 1988 (LS 740.1)
- Verordnung über das Angebot im öffentlichen Personenverkehr (Angebotsverordnung) vom 14. Dezember 1988 (LS 740.3)
- FVV: Verordnung über das Fahrplanverfahren im Verkehrsverbund des Kantons Zürich (Fahrplanverordnung) vom 15. Oktober 1997 (LS 740.35)
- Schifffahrtsverordnung vom 7. Mai 1980 (LS 747.11)
- Verordnung über das Stationieren von Schiffen (Stationierungsverordnung) vom 14. Oktober 1992 (LS 747.4)
- Interkantonale Vereinbarung über die Schifffahrt auf dem Zürichsee und dem Walensee vom 4. Oktober 1979 (LS 747.2)

#### b) Weitere Grundlagen

#### Gesamtstrategie

- Sachplan Verkehr Teil Programm; Beschluss des Bundesrates vom 26. April 2006, www.are.admin.ch
- Sachplan Verkehr Teil Infrastruktur Schiene; Eidgenössisches Departement für Umwelt, Verkehr, Energie und Kommunikation (UVEK), 8. September 2010, www.bav.admin.ch
- Mikrozensus Mobilität und Verkehr (MZMV); Bundesamt für Raumentwicklung und Bundesamt für Statistik, www.are.admin.ch
- Massnahmenplan Luftreinhaltung 2008; Beschluss des Regierungsrates Nr. 1979 vom 9. Dezember 2009, www.luft.zh.ch
- Massnahmenplan Luftreinhaltung, Teilrevision 2016, Januar 2016, www.luft.zh.ch
- Verordnung zum Massnahmenplan Luftreinhaltung, Beschluss des Regierungsrates vom 13. Januar 2016, www.luft.zh.ch
- Raumplanungsbericht Kanton Zürich; Bericht des Regierungsrates an den Kantonsrat, 4-jährlich, www.are.zh.ch

Raumbeobachtung Kanton Zürich: Heft 23 «Verkehrsentwicklung», Dezember 2003;
 Heft 24 «Siedlungsentwicklung», Dezember 2004; Heft 25 «Raumentwicklung», Dezember 2007;
 Baudirektion Kanton Zürich, www.are.zh.ch

- Umweltbericht für den Kanton Zürich, herausgegeben von der Baudirektion Kanton Zürich im Auftrag des Regierungsrates; 4-jährlich, www.umweltschutz.zh.ch
- Verkehrsentwicklung im Wirtschaftsraum Zürich bis 2025; Amt für Verkehr, Volkswirtschaftsdirektion Kanton Zürich, September 1999
- Verkehrspolitische Ziele und Grundsätze für die Gesamtverkehrskonzeption des Kantons Zürich; Amt für Verkehr, Volkswirtschaftsdirektion Kanton Zürich, Dezember 2001, www.afv.zh.ch
- Gesamtverkehrskonzept; Vorlage 3936, Bericht und Antrag des Regierungsrates vom 23. Januar 2002 zum Postulat KR-Nr. 146/1998, www.amtsblatt.zh.ch
- Gesamtverkehrskonzeption (Regionale Verkehrskonzepte als Grundlagen für die Entwicklung von Agglomerationsprogrammen); Beschluss des Regierungsrates Nr. 528 vom 16. April 2003
- Gesamtverkehrskonzeption Strategie des Kantons Zürich für den Agglomerationsverkehr; Beschluss des Regierungsrates Nr. 1638 vom 27. Oktober 2004
- Grundlagen Siedlung und Verkehr Zürich und Umgebung; Regionalplanung Zürich und Umgebung (RZU), Juli 2005, www.rzu.ch
- Gesamtverkehrskonzept des Kantons Zürich; Beschluss des Regierungsrates Nr. 1334 vom 13. September 2006, www.sk.zh.ch
- Gesamtverkehrskonzept Kanton Zürich 2018; Beschluss des Regierungsrates Nr. 25/2018 vom 9. Januar 2018, www.sk.zh.ch
- Regionales Gesamtverkehrskonzept Stadt Zürich Schlussbericht; Amt für Verkehr, Volkswirtschaftsdirektion Kanton Zürich (Hrsg.), Infras, Zürich, 8. April 2005
- Regionales Gesamtverkehrskonzept Flughafenregion inkl. Landseitige Erschliessung des Flughafens, Synthesebericht, 8. Februar 2011, Amt für Verkehr Kanton Zürich
- Regionales Gesamtverkehrskonzept Limmattal Schlussbericht; Volkswirtschaftsdirektion Kanton Zürich, Baudirektion Kanton Zürich, Baudepartement Kanton Aargau, 31. Mai 2005
- Regionales Gesamtverkehrskonzept Glattal Schlussbericht; Amt für Verkehr, Volkswirtschaftsdirektion Kanton Zürich, Juli 2005
- Regionales Gesamtverkehrskonzept Winterthur und Weinland Schlussbericht; Stadt Winterthur, Regionalplanung Winterthur und Umgebung, Zürcher Planungsgruppe Weinland (Hrsg.), Emch + Berger AG, Zürich, November 2005
- Agglomerationsprogramm Kanton Zürich; Volkswirtschaftsdirektion, www.afv.zh.ch
- Flughafenbericht 2017, RRB Nr. 1012/2017
- Das Verhältnis zwischen dem Sachplan Infrastruktur der Luftfahrt und dem kantonalen Richtplan, Rechtsgutachten der Schweizerischen Vereinigung für Landesplanung (vlp) vom August 2006, www.zh.ch/raumplanung
- Eigentümerstrategie für die Beteiligung des Kantons Zürich an der Flughafen Zürich AG, Beschlüsse des Regierungsrates Nr. 802/2008 und 1003/2015
- Flughafen Zürich, langfristige Vorsorge durch Abgrenzungslinie und Verbesserungsprozess, Rechtsgutachten der Schweizerischen Vereinigung für Landesplanung (vlp) vom Mai 2007, www.zh.ch/raumplanung
- Flughafenpolitik des Kantons Zürich, RRB Nr. 1407/2007, www.vd.zh.ch
- Konzept Fluglärm-Controlling Flughafen Zürich vom Juni 2007, www.vd.zh.ch
- Kreisschreiben der Baudirektion vom 4. März 2015 zur Raumplanung in der Flughafenregion Revision der Lärmschutzverordnung vom 1. Februar 2015: Beurteilung von Planungs- und Baubewilligungsverfahren, www.zh.ch/raumplanung
- Bericht über die Luftfahrtpolitik der Schweiz 2016 (Lupo 2016), Bericht des Bundesrates vom 24. Februar 2016
- Merkblatt «Ressource Boden und Sachplan Fruchtfolgeflächen, Umsetzung in den Gemeinden», Amt für Landschaft und Natur und Amt für Raumentwicklung Kanton Zürich, Januar 2011, www.are.zh.ch
- Nutzungsplanung in fluglärmbelasteten Gebieten, Rechtsgutachten von Prof. Dr. A. Ruch vom 13. Juli 2006, www.zh.ch/raumplanung
- Projekt Massnahmenkonzept ZFI, Fachbericht zu den flugbetrieblichen Massnahmen vom Oktober 2009, www.vd.zh.ch
- Projekt Massnahmenkonzept ZFI, Fachbericht zu den Massnahmen im Bereich Raumentwicklung/ Wohnqualität vom Oktober 2009, www.vd.zh.ch
- Regionales Gesamtverkehrskonzept Flughafenregion inkl. Landseitige Erschliessung des Flughafens, Synthesebericht, 8. Februar 2011, Amt für Verkehr Kanton Zürich

09 | 2022 4.9-3

• Sachplan Fruchtfolgeflächen (FFF), Festsetzung des Mindestumfangs der Fruchtfolgeflächen und der Aufteilung auf die Kantone (1992) (BBI 1992 II 1649); Eidgenössisches Justiz- und Polizeidepartement (EJP), Eidgenössisches Volkswirtschaftsdepartement (EVD)

- Sachplan Infrastruktur der Luftfahrt (SIL), Konzeptteil (Teile I-III B); Eidgenössisches Departement für Umwelt, Verkehr, Energie und Kommunikation (UVEK), vom Bundesrat verabschiedet am 18. Oktober 2000, www.sil-zuerich.admin.ch
- Sachplan Infrastruktur der Luftfahrt (SIL), Teil IIIC Objektblatt Flughafen Zürich vom Bundesrat verabschiedet am 23. August 2017, www.sil-zuerich.admin.ch
- Stellungnahme des Regierungsrates zum Entwurf des Schlussberichts zum SIL-Prozess, RRB Nr. 1688/2009
- Stellungnahme des Regierungsrates zum Entwurf des SIL-Objektblatts Flughafen Zürich, RRB Nr. 1728/2010
- Stellungnahme des Regierungsrates zum Entwurf des SIL-Objektblatts Flughafen Zürich / Koordination mit dem Betrieb der Luftwaffe in Dübendorf, RRB Nr. 1490/2011
- Stellungnahme des Regierungsrates zum Bericht «SIL-Prozess: Anpassung des Objektblatt-Entwurfs aufgrund des Staatsvertrags mit Deutschland», RRB Nr. 1141/2012
- Stellungnahme des Regierungsrates zur ersten Fassung des SIL-Objektblatts, RRB Nr. 690/2013
- Stellungnahme des Regierungsrates zur Anpassung Teil IIIC, Objektblatt Flughafen Zürich vom 14. Januar 2015, RRB Nr. 36/2015
- Stellungnahme des Regierungsrates zur Anpassung des SIL-Objektblatts Flughafen Zürich vom 1. Februar 2017, RRB Nr. 88/2017
- Stellungnahme des Regierungsrates zur Anpassung Teil IIIC, SIL-Objektblatt Flughafen Zürich vom 5. Juli 2017, RRB Nr. 648/2017

#### Strassenverkehr

- Netzbeschluss Nationalstrassen (SR 725.113.11)
- Anpassung des Bundesbeschlusses über das Nationalstrassennetz (SR 725.113.11); Bericht für die Vernehmlassung vom 9. Mai 2008
- Gesamtverkehrskonzept Kanton Zürich 2018; Beschluss des Regierungsrates Nr. 25/2018 vom 9. Januar 2018, www.sk.zh.ch
- Botschaft zur Anpassung des Bundesbeschlusses über das Nationalstrassennetz und zu deren Finanzierung vom 18. Januar 2012 (BBI 2012 745)
- Botschaft zum Programm zur Beseitigung von Engpässen im Nationalstrassennetz und zur Freigabe von Mitteln vom 11. November 2009
- Bauprogramm der Staatsstrassen (Strassenbauprogramm); jährlich, www.amtsblatt.zh.ch
- Integriertes Verkehrsmanagement Gesamtkonzept und Projektierungskredit; Beschluss des Regierungsrates Nr.1092 vom 18. Juli 2001
- Integriertes Verkehrsmanagement (IVM) Kanton Zürich Konzept; Direktion für Soziales und Sicherheit Kanton Zürich, Volkswirtschaftsdirektion Kanton Zürich, Baudirektion Kanton Zürich, August 2001
- Integriertes Verkehrsmanagement Standbericht und Umsetzungsphase; Beschluss des Regierungsrates Nr. 49 vom 14. Januar 2004
- Ortsdurchfahrten Von der Durchfahrtsstrasse zum gestalteten Strassenraum, Amt für Raumordnung und Vermessung Kanton Zürich, Amt für Verkehr Kanton Zürich (Hrsg.), 2001, www.are.zh.ch
- Prioritäten Ortsumfahrungen Kanton Zürich; Tiefbauamt Kanton Zürich (Hrsg.), Ernst Basler + Partner AG,
   Technischer Schlussbericht vom 20. Oktober 2001 und Kurzbericht zur Prioritätenreihung vom November 2001
- Ortsumfahrungen Festlegung der Prioritäten; Beschluss des Regierungsrates Nr. 1821 vom 21. November 2001
- Prioritäten und Handlungsbedarf auf den Staatsstrassen Dokumentation der Gespräche mit den Regionalplanungsgruppen im Zusammenhang mit der Priorisierung von Ortsumfahrungen; Tiefbauamt Kanton Zürich (Hrsq.), Ernst Basler + Partner AG, Juli 2003
- Hochleistungsstrassen im Kanton Zürich Strategie und Elemente; Baudirektion Kanton Zürich, Tiefbauamt, Juni 2000, www.afv.zh.ch
- Strassen Hochleistungsstrassen, Strategie und Elemente; Beschluss des Regierungsrates Nr. 257 vom 28. Februar 2001
- Strategie Hochleistungsstrassen Synthesebericht; Tiefbauamt Kanton Zürich (Hrsg.), Abay & Meier, Emch + Berger AG, 2. Dezember 2002
- Äussere Nordumfahrung Zürich, Vorlage 3893c; Ergänzungsbericht des Regierungsrates vom 11. Dezember 2002 zum dringlichen Postulat KR-Nr. 391/2000
- Strategie Hochleistungsstrassen 2025/30; Beschluss des Regierungsrates Nr. 1955 vom 11. Dezember 2002
- Strategie Hochleistungsstrassen im Kanton Zürich Evaluation und Umsetzung 2025/2030; Baudirektion Kanton Zürich, Tiefbauamt, August 2003, www.afv.zh.ch

4.9-4

• Bewilligung eines Objektkredits für die Einhausung der Autobahn Schwamendingen, Vorlage 4162b, Beschluss des Regierungsrates vom 2. November 2005 zur Motion KR-Nr. 225/2001

- 6-Spurausbau Winterthur-Töss Winterthur-Ost, Faktenblatt zur Halbüberdeckung «Nägelseeholz» (Schlosstal, Stadt Winterthur), Bundesamt für Strassen ASTRA, Filiale Winterthur, 29. August 2018
- Prioritäten des Kantons Zürich für das HLS-Netz, Vorlage 4342, Bericht und Antrag des Regierungsrates vom 16. August 2006 zum dringlichen Postulat KR-Nr. 177/2005, www.amtsblatt.zh.ch
- Autobahn N1, Region Glattal Winterthur, Synthesebericht der Zweckmässigkeitsbeurteilung, Bundesamt für Strassen (Hrsg.), März 2013
- Behebung des Engpasses auf der A1 im Raum Glattal/Winterthur, Ergebnis der Zweckmässigkeitsbeurteilung, Stellungnahme des Regierungsrates vom 9. Mai 2012 (RRB 490/2012)
- Oberlandautobahn Umfahrung Wetzikon, Verkehrsuntersuchung; Tiefbauamt Kanton Zürich (Hrsg.), Ingenieur- und Planungsbüro Bühlmann, September 1999
- Zürcher Oberlandautobahn, Planungsstudie und Machbarkeitsprüfung, Amt für Verkehr Kanton Zürich (Hrsg.), Mai 2014
- Zürcher Oberlandautobahn, Umweltbericht mit Pflichtenheft für das Generelle Projekt, Amt für Verkehr Kanton Zürich (Hrsg.), Mai 2014
- Parkierungskonzept Spinnerei Floos, IBV Hüsler AG, 2010
- Zentrumserschliessung Neuhegi-Grüze, Kooperatives Planungsverfahren und Variantenentscheid, Amt für Städtebau Stadt Winterthur, 31. Juli 2013
- Zentrumserschliessung Neuhegi-Grüze, Kenntnisnahme des Planungsberichts und der Linienführung, Beschluss des Grossen Gemeinderats vom 7. April 2014 (GGR-Nr. 2013-083)
- Projekt Rosengartentram und Rosengartentunnel in der Stadt Zürich, Erlass eines Spezialgesetzes und Bewilligung eines Rahmenkredits, Vorlage 5326, Beschluss des Kantonsrates vom 25. März 2019, www.kantonsrat.zh.ch
- Westtangente Fällanden Anschluss Umfahrung Fällanden-Schwerzenbach, verkehrstechnische Überprüfung; Tiefbauamt Kanton Zürich (Hrsg.), Emch + Berger AG, Juni 2000
- N4/N20 Westumfahrung Zürich Konzept Flankierende Massnahmen, Technischer Schlussbericht; Tiefbauamt Kanton Zürich (Hrsg.), Ernst Basler + Partner AG, Juli 2001
- Südwestumfahrung Dietikon, Verkehrsanalysen; Tiefbauamt Kanton Zürich (Hrsg.), Jenni + Gottardi AG, August 2001
- ZMB Seetunnel / Stadttunnel Zürich Synthesebericht; Tiefbauamt Kanton Zürich und Tiefbauamt der Stadt Zürich (Hrsg.), Synergo, September 2002
- Projektstudie Stadttunnel / Verkehr Zürich West Synthesebericht und Dossiers der Projekt-Varianten; Tiefbauamt Kanton Zürich (Hrsg.), Peter Güller, Synergo, März 2005
- ZMB N1/N20 Nordumfahrung Zürich Synthesebericht; Tiefbauamt Kanton Zürich (Hrsg.), Basler & Hofmann, Eichenberger AG, Oktober 2002
- ZMB K10 Umfahrung Kloten-Bassersdorf-Brüttisellen Synthesebericht; Tiefbauamt Kanton Zürich (Hrsg.), Gruner, Rapp, Oktober 2002
- K10 Umfahrung Kloten-Bassersdorf-Brüttisellen Optimierung der Variante 10; Tiefbauamt Kanton Zürich (Hrsg.), Gruner, Rapp, April 2004
- Realisierungspriorität K10, Vorbereitungsarbeiten für das generelle Projekt; Tiefbauamt Kanton Zürich (Hrsg.), Gruner, S-ce, 12. Oktober 2005
- ZMB Obfelden/Ottenbach (Netzstrategie Knonaueramt); Tiefbauamt Kanton Zürich (Hrsg.), SNZ Ingenieure und Planer AG, November 2003
- Bewilligung eines Objektkredites für den Autobahnzubringer A4 Obfelden/Ottenbach; Vorlage 4782, Antrag des Regierungsrates vom 16. März 2011, www.kantonsrat.zh.ch
- ZMB Uster / Uster West + Neue Greifenseestrasse, Synthesebericht; Tiefbauamt Kanton Zürich (Hrsg.), Emch + Berger AG, Dezember 2004
- Bewilligung eines Verpflichtungskredits für den Bau der Strasse Uster West, Vorlage 4818, Antrag des Regierungsrates vom 13. Juli 2011, www.kantonsrat.zh.ch
- Strategieplanung für die überregionalen Strassenverbindungen im Raum Schaffhausen-Thurgau-Zürcher Weinland, Synthesebericht; Tiefbauamt Kanton Schaffhausen, Tiefbauamt Kanton Zürich, Tiefbauamt Kanton Thurgau (Hrsg.), Gruner AG, 10. Mai 2005
- Road-Pricing-Modelle auf Autobahnen und in Stadtgebieten; SVI-Forschungsprojekt 2001/523,
   Zusammenfassung, Rapp Trans AG, Infras AG, 19. Januar 2006
- Siedlungsverträgliche Lärmschutzwände, Arbeitshilfe zum baulichen Lärmschutz an Strassen; Baudirektion Kanton Zürich, Fachstelle Lärmschutz, Januar 2009, www.laerm.zh.ch

09 | 2022 4.9-5

• Konzept Autobahnraststätten Kanton Zürich; Amt für Raumentwicklung Kanton Zürich, 11. Februar 2011

- Städtebauliche Studie Nationaler Innovationspark Hubstandort Dübendorf Schlussbericht; Volkswirtschaftsdirektion Kanton Zürich, August 2014
- Kantonaler Gestaltungsplan mit UVP «Nationaler Innovationspark, Hubstandort Zürich» Entwurf für die öffentliche Auflage; Volkswirtschaftsdirektion Kanton Zürich, 23. Januar 2015

#### Öffentlicher Verkehr

- Bewilligung eines Rahmenkredites des Zürcher Verkehrsverbundes; 2-jährlich, www.kantonsrat.zh.ch
- Grundsätze über die mittel- und langfristige Entwicklung von Angebot und Tarif im öffentlichen Personenverkehr; 2-jährlich, www.zvv.ch
- Zürich Oerlikon-Winterthur; Planungsstudie Leistungssteigerung, SBB, 31. Oktober 2002
- Plangenehmigung für die Durchmesserlinie Altstetten–Zürich HB–Oerlikon (DML), Bundesamt für Verkehr, 20. Dezember 2006
- Planungsbericht, S-Bahn Zürich, 4. Teilergänzungen, Juli 2009
- Bewilligung eines Rahmenkredites für die Beteiligung des Staates am Ausbau von SBB-Anlagen (4. Teilergänzungen S-Bahn), Vorlage 4675, Beschluss des Kantonsrates vom 4. Oktober 2010, www.kantonsrat.zh.ch
- Projekt Rosengartentram und Rosengartentunnel in der Stadt Zürich, Erlass eines Spezialgesetzes und Bewilligung eines Rahmenkredits, Vorlage 5326, Beschluss des Kantonsrates vom 25. März 2019, www.kantonsrat.zh.ch
- Machbarkeitsstudie Verlängerung BD-Bahn, Situation und Längenprofil; Stadt Dietikon (Hrsg.), Sennhauser, Werner & Rauch AG, Dietikon 2001
- Plangenehmigung für den Bau der Stadtbahn Glattal; Bundesamt für Verkehr, 27. Januar 2004
- Ringbahn Hardwald Bedarfsnachweis und Korridorstudie; Gemeinde Bassersdorf, Gemeinde Dietlikon, Gemeinde Wangen-Brüttisellen, Stadt Dübendorf (Hrsg.); Winterthur, 20. März 2001
- Ringbahn Hardwald Trasseestudie und Variantenbewertung; S-ce Teamverkehr, März 2002
- Ringbahn Hardwald Vertiefungsstudie Vernehmlassungsbericht; Amt für Verkehr, Stadt Kloten, Stadt Dübendorf, Gemeinde Bassersdorf, Gemeinde Dietlikon, Gemeinde Wangen-Brüttisellen (Hrsg.); Effretikon, 9. Juli 2008
- Verkehrskonzept Limmattal, Phase 1 System und Korridorstudie; Amt für Verkehr Kanton Zürich, Amt für Raumordnung und Vermessung Kanton Zürich und Baudepartement Kanton Aargau (Hrsg.), Ernst Basler + Partner, Zürich, 20. November 2002
- Verkehrskonzept Limmattal, Phase 2a Trasseestudie, Modul A; Amt für Verkehr Kanton Zürich und Baudepartement Kanton Aargau (Hrsg.), SNZ Ingenieure und Planer AG, Planpartner AG, Zürich 2003
- Verkehrskonzept Limmattal, Phase 2a Trasseestudie, Modul B; Amt für Verkehr Kanton Zürich und Baudepartement Kanton Aargau (Hrsg.), SNZ Ingenieure und Planer AG, Planpartner AG, Zürich 2003
- Planungsbericht Limmattalbahn, Anbindung Spital Limmattal, SNZ Ingenieure und Planer AG, 3. April 2009
- Evaluation Depotstandort, Limmattalbahn AG, Mai 2014

#### Fuss- und Veloverkehr

- Festlegungen zu Rad-, Fuss-, Reit- und Wanderwegen: Regionale Richtpläne
- Radwege im Kanton Zürich Strategie für die Realisierung der geplanten Radwege, Bericht und Karte 1:50 000; Tiefbauamt Kanton Zürich (Hrsg.), TBF + Partner, Marti + Dietschweiler AG, Zürich, Oktober 2000, geändert Mai 2001
- Strassen Radwegstrategie; Beschluss des Regierungsrates Nr. 1233 vom 22. August 2001
- Radwegkonzept Kanton Zürich Überarbeitung des Radwegnetzes, Bericht und Karte 1:50 000; Tiefbauamt Kanton Zürich (Hrsg.), TBF + Partner, Marti + Dietschweiler AG, Zürich, März 2004
- Radwegkonzept Kanton Zürich Überarbeitung des Radwegnetzes, Schlussbericht; Verkehr und Infrastruktur Strasse (Hrsg.), TBF + Partner, Marti + Dietschweiler AG, November 2005
- Strassen Radwegstrategie, Bereinigung Radwegnetz; Beschluss des Regierungsrates Nr. 1080 vom 19. Juli 2006
- Leitbild Langsamverkehr Entwurf für die Vernehmlassung; Eidgenössisches Departement für Umwelt, Verkehr, Energie und Kommunikation (UVEK), 9. Dezember 2002
- Leitbild Langsamverkehr Vernehmlassung zum Entwurf des UVEK; Beschluss des Regierungsrates Nr. 718 vom 21. Mai 2003
- Nationale und regionale Veloland-Routen, Stiftung Veloland Schweiz, Bern, www.veloland.ch
- SchweizMobil-Routen, Karte im Massstab 1:300 000 als Grundlage für die Konsolidierung, 27. April 2006
- Inventar historischer Verkehrswege der Schweiz (IVS), ivs-gis.admin.ch

4.9-6

#### Parkierung und verkehrsintensive Einrichtungen

• Wegleitung zur Regelung des Parkplatz-Bedarfs in kommunalen Erlassen (gemäss Massnahme PV2 des Luft-Programms 1996); Baudirektion Kanton Zürich, Oktober 1997

- Überarbeitung der Wegleitung zur Ermittlung des Parkplatzbedarfs, Bericht der Arbeitsgruppe; Baudirektion Kanton Zürich, 19. November 2004
- Baukonzession für die 5. Bauetappe für den Flughafen Zürich-Kloten gemäss Bundesgesetz über die Luftfahrt (LFG, SR 748.0); Eidgenössisches Departement für Umwelt, Verkehr, Energie und Kommunikation (UVEK), 5. November 1999
- Mobilitätsverhalten Einkaufs- und Freizeitverkehr im Glattal; Regionalplanung Zürich und Umgebung (RZU), Zürich 2001, www.rzu.ch
- Publikumsintensive Einrichtungen Verbesserte Koordination zwischen Luftreinhaltung und Raumplanung; Bundesamt für Raumentwicklung (ARE), Bundesamt für Umwelt, Wald und Landschaft (BUWAL), Schriftenreihe Umwelt Nr. 346, Bern 2002
- Publikumsintensive Einrichtungen, Abstimmung der kantonalen Luftreinhalte-Massnahmenplanung mit der kantonalen Richtplanung, Empfehlungen: Entwurf für die Vernehmlassung; Bundesamt für Raumentwicklung (ARE), Bundesamt für Umwelt, Wald und Landschaft (BUWAL), Bern 2004
- Parkplatzbewirtschaftung im Glattal (Regionales Gesamtverkehrskonzept Glattal); Amt für Verkehr Kanton Zürich (Hrsg.), Gossweiler Ingenieure AG, 23. April 2004
- ÖV-Anteil im landseitigen Verkehr des Flughafens Zürich, Kurzinformationen; Amt für Verkehr Kanton Zürich, Unique (Flughafen Zürich AG), November 2004
- Standortpolitik für publikumsintensive Einrichtungen Empfehlungen aus dem Modellvorhaben PE; Amt für Raumordnung und Vermessung (ARV), Regionalplanung Zürich und Umgebung (RZU), Regionalplanung Winterthur und Umgebung (RWU), Fachstelle für Stadtentwicklung der Stadt Zürich (FSTE), Stadtplanungsamt Winterthur (SPA), Zürich, 14. Dezember 2004, www.are.zh.ch
- Beurteilung der Lage publikumsintensiver Einrichtungen in Bezug auf den ÖV; Amt für Verkehr Kanton Zürich, Planpartner, Zürich, März 2005
- Die Rolle des Richtplans bei der Ansiedlung grosser raumwirksamer Vorhaben; Schweizerische Vereinigung für Landesplanung (VLP), Bern, September 2005
- Publikumsintensive Einrichtungen PE Planungsgrundlagen und Gesetzmässigkeiten; Eidgenössisches Departement für Umwelt, Verkehr, Energie und Kommunikation (UVEK), Bundesamt für Strassen (ASTRA), Bern, Dezember 2005
- Verkehrsintensive Einrichtungen (VE) im kantonalen Richtplan Empfehlungen zur Standortplanung; Bundesamt für Raumentwicklung (ARE), Bundesamt für Umwelt (BAFU), Bern 2006, www.bafu.ch

#### Güterverkehr

- Güterverkehr in der Agglomeration Zürich Grundlagen für die Richtplanung und die Rahmenplanung Bahnknoten Zürich, Schlussbericht und Kurzfassung; Amt für Verkehr Kanton Zürich (Hrsg.), Rapptrans, 14. Juli 2003
- Güterverkehrsperspektiven 2030, Bundesamt für Raumentwicklung (Hrsg.), ProgTrans, INFRAS, 2004
- Bahntransport für Luftfrachtersatzverkehr (LEV), Vorlage 3669, Bericht und Antrag des Regierungsrates vom 16. September 1998 zur Motion KR-Nr. 176/1994
- Standortvergleich «Gatewayterminal» im Kanton Zürich Schlussbericht vom 30. September 1998, Volkswirtschaftsdirektion Kanton Zürich (Hrsg.), Rapp AG
- Vertiefung und Aktualisierung der Standortevaluation Gatewayterminal Zürich Schlussbericht vom 28. März 2002, Amt für Verkehr Kanton Zürich, Abteilungen Raumentwicklung und Verkehr Kanton Aargau (Hrsg.), Rapp AG
- Festlegung von dezentralen Gebieten für die Aushubablagerung (Postulat Hürlimann), Vorlage 4086, Bericht und Antrag des Regierungsrates vom 25. Juni 2003 zum Postulat KR-Nr. 349/2000, www.kantonsrat.zh.ch
- Förderung des Güterverkehrs mit der Bahn, Vorlage 4102, Bericht des Regierungsrates vom 10. September 2003, www.kantonsrat.zh.ch
- Stand Projekt «Gateway» in Dietikon, Stellungnahme des Regierungsrates vom 10. November 2004 zur Anfrage KR-Nr. 304/2004, www.kantonsrat.zh.ch
- Leistungsabbau von SBB Cargo im Raum Zürich, Stellungnahme des Regierungsrates vom 14. Dezember 2005 zur dringlichen Anfrage KR-Nr. 322/2005, www.kantonsrat.zh.ch
- Güterumschlagplatz Schiene-Strasse Wetzikon-Schöneich: Standortüberprüfung und Suche nach einem Alternativstandort, Volkswirtschaftsdirektion des Kantons Zürich und SBB Schweizerische Bundesbahnen AG (Hrsg.), Ernst Basler + Partner, Zürich, 29. Juni 2009
- Baurekursgericht Kanton Zürich, Entscheid vom 17. August 2011 betreffend Baubewilligung für Neubau einer Textilreinigung in Hinwil, BRGE III Nr. 0129/2011, www.baurekursgericht-zh.ch

09 | 2022 4.9-7

• Güterumschlagplatz Schiene-Strasse Zürcher Oberland: Standortüberprüfung im Hinblick auf die Festlegung im kantonalen Richtplan (Entwurf Schlussbericht); Volkswirtschaftsdirektion, Gemeinden Hinwil, Wetzikon, Pfäffikon und Fehraltorf (Hrsg.), Ernst Basler und Partner, Zürich, 28. Oktober 2011

#### Luftverkehr

- Sachplan Infrastruktur der Luftfahrt (SIL), Konzeptteil (Teile I-III B), Eidgenössisches Departement für Umwelt, Verkehr, Energie und Kommunikation (UVEK), vom Bundesrat verabschiedet am 18. Oktober 2000, www.sil-zuerich.admin.ch
- Sachplan Infrastruktur der Luftfahrt (SIL), Teil IIIC, Objektblatt Flughafen Zürich, vom Bundesrat verabschiedet am 23. August 2017, www.sil-zuerich.admin.ch
- Stellungnahme des Regierungsrates zum Entwurf des Schlussberichts zum SIL-Prozess, RRB Nr. 1688/2009
- Stellungnahme des Regierungsrates zum Entwurf des SIL-Objektblatts Flughafen Zürich, RRB Nr. 1728/2010
- Stellungnahme des Regierungsrates zum Entwurf des SIL-Objektblatts Flughafen Zürich / Koordination mit dem Betrieb der Luftwaffe in Dübendorf, RRB Nr. 1490/2011
- Stellungnahme des Regierungsrates zum Bericht «SIL-Prozess: Anpassung des Objektblatt-Entwurfs aufgrund des Staatsvertrags mit Deutschland», RRB Nr. 1141/2012
- Stellungnahme des Regierungsrates zur ersten Fassung des SIL-Objektblatts, RRB Nr. 690/2013
- Stellungnahme des Regierungsrates zur Anpassung Teil IIIC, Objektblatt Flughafen Zürich vom 14. Januar 2015, RRB Nr. 36/2015
- Stellungnahme des Regierungsrates zur Anpassung des SIL-Objektblatts Flughafen Zürich vom 1. Februar 2017, RRB Nr. 88/2017
- Stellungnahme des Regierungsrates zur Anpassung Teil IIIC, SIL-Objektblatt Flughafen Zürich vom 5. Juli 2017, RRB Nr. 648/2017
- Bericht über die Luftfahrtpolitik der Schweiz 2016 (Lupo 2016), Bericht des Bundesrates vom 24. Februar 2016
- Das Verhältnis zwischen dem Sachplan Infrastruktur der Luftfahrt und dem kantonalen Richtplan, Rechtsgutachten der Schweizerischen Vereinigung für Landesplanung (vlp) vom August 2006, www.are.zh.ch
- Flughafen Zürich, langfristige Vorsorge durch Abgrenzungslinie und Verbesserungsprozess, Rechtsgutachten der Schweizerischen Vereinigung für Landesplanung (vlp) vom Mai 2007, www.are.zh.ch
- Flughafenpolitik des Kantons Zürich, RRB Nr. 1407/2007, www.vd.zh.ch
- Konzept Fluglärm-Controlling Flughafen Zürich vom Juni 2007, www.vd.zh.ch
- Projekt Massnahmenkonzept ZFI, Fachbericht zu den flugbetrieblichen Massnahmen vom Oktober 2009, www.vd.zh.ch
- Projekt Massnahmenkonzept ZFI, Fachbericht zu den Massnahmen im Bereich Raumentwicklung/Wohnqualität vom Oktober 2009, www.vd.zh.ch
- Flughafenbericht 2016, RRB Nr. 1101/2016, www.vd.zh.ch
- Eigentümerstrategie für die Beteiligung des Kantons Zürich an der Flughafen Zürich AG, Beschlüsse des Regierungsrates RRB Nrn. 802/2008 und 1003/2015
- Kreisschreiben der Baudirektion vom 4. März 2015 zur Raumplanung in der Flughafenregion Revision der Lärmschutzverordnung vom 1. Februar 2015: Beurteilung von Planungs- und Baubewilligungsverfahren, www.zh.ch/raumplanung
- Merkblatt «Ressource Boden und Sachplan Fruchtfolgeflächen, Umsetzung in den Gemeinden», Amt für Landschaft und Natur und Amt für Raumentwicklung Kanton Zürich, Januar 2011, www.are.zh.ch
- Nutzungsplanung in fluglärmbelasteten Gebieten, Rechtsgutachten von Prof. Dr. A. Ruch vom 13. Juli 2006, www.are.zh.ch
- SIL-Objektblatt Speck-Fehraltorf, Eidgenössisches Departement für Umwelt, Verkehr, Energie und Kommunikation (UVEK), vom Bundesrat verabschiedet am 18. August 2004, www.aviation.admin.ch
- SIL-Objektblatt Flugfeld Hausen am Albis, Eidgenössisches Departement für Umwelt, Verkehr, Energie und Kommunikation (UVEK), vom Bundesrat verabschiedet am 18. August 2004, www.aviation.admin.ch
- SIL-Objektblatt Flugfeld Hasenstrick, Eidgenössisches Departement für Umwelt, Verkehr, Energie und Kommunikation (UVEK), vom Bundesrat verabschiedet am 2. November 2005, www.aviation.admin.ch
- Stationierungskonzept der Armee Kanton Zürich; Immobilienstandorte Ausbildung, Logistik, Einsatz (soweit nicht klassifiziert); Departement für Verteidigung, Bevölkerungsschutz und Sport (VBS), Planungsstab der Armee, Stand vom 1. Juni 2005, www.vbs.admin.ch
- Stellungnahme zum überarbeiteten Stationierungskonzept der Armee; Regierungsrat des Kantons Zürich, Medienmitteilung vom 21. Juli 2005
- Raumentwicklung Flugplatzareal Dübendorf. Testplanung. Vertiefungsphase Schlussbericht Begleitgremium vom 1. Dezember 2009
- Flugplatzareal Dübendorf Abschluss der Testplanung und weiteres Vorgehen; Beschluss des Regierungsrat Nr. 751 vom 19. Mai 2010

4.9-8

• Sachplan Militär, Objektblatt Militärflugplatz Dübendorf, vom Bundesrat verabschiedet am 28. Februar 2001, www.vbs.admin.ch


• Sachplan Militär, Objektblatt Militärflugplatz Dübendorf, Anpassung und Fortschreibung 2007, Entwurf für die Mitwirkung, Mai 2007

#### Schifffahrt


- Beschränkung von Bootsplätzen am Zürich-/Obersee; Interkantonale Vereinbarung der Kantone
  Übereinkunft der für die Raumplanung zuständigen Regierungsräte der Kantone Zürich, Schwyz und
  St. Gallen vom 15. Mai 1998
- Verordnung zum Schutz des Greifensees vom 3. März 1994, www.naturschutz.zh.ch
- Verordnung zum Schutz des Pfäffikerseegebietes vom 27. Mai 1999, www.naturschutz.zh.ch

09 I 2022 <u>K-1</u>


## **Richtplankarte (Ausschnitte)**

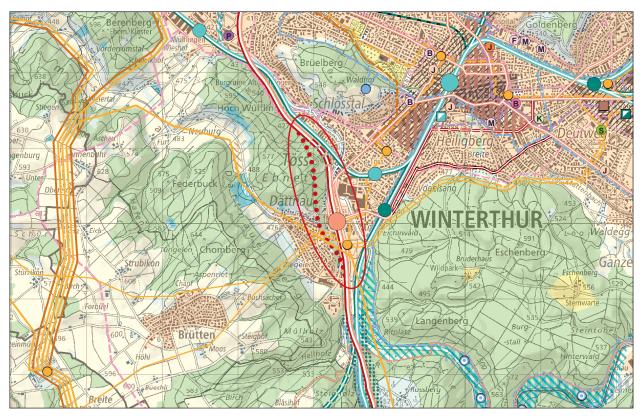

Kartenausschnitt 1: 4.2 Strassenverkehr, Nr. 32, Tunnel Ebnet

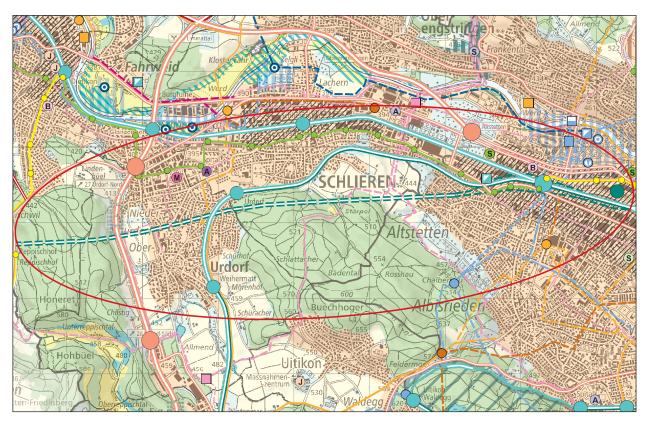

Kartenausschnitt 2: 4.3 Öffentlicher Verkehr, Nr. 15, Direktverbindung Zürich–Rupperswil

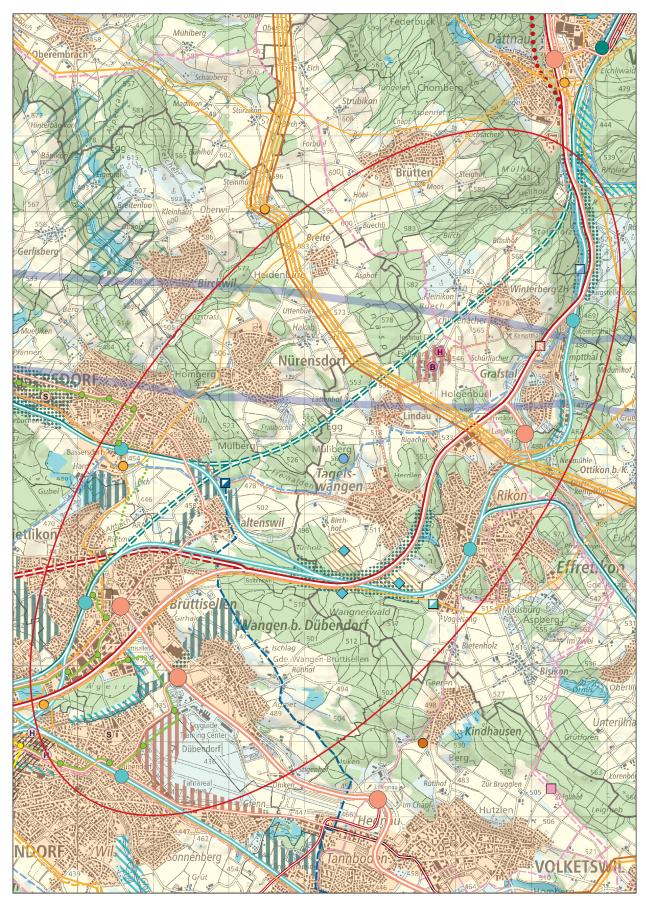

Kartenausschnitt 3: 4.3 Öffentlicher Verkehr, Nr. 27, Brüttenertunnel

<u>K-3</u>

09 | 2022

